


fr Capell
Rd East
986.22

7199

11.26
85.74
100.00

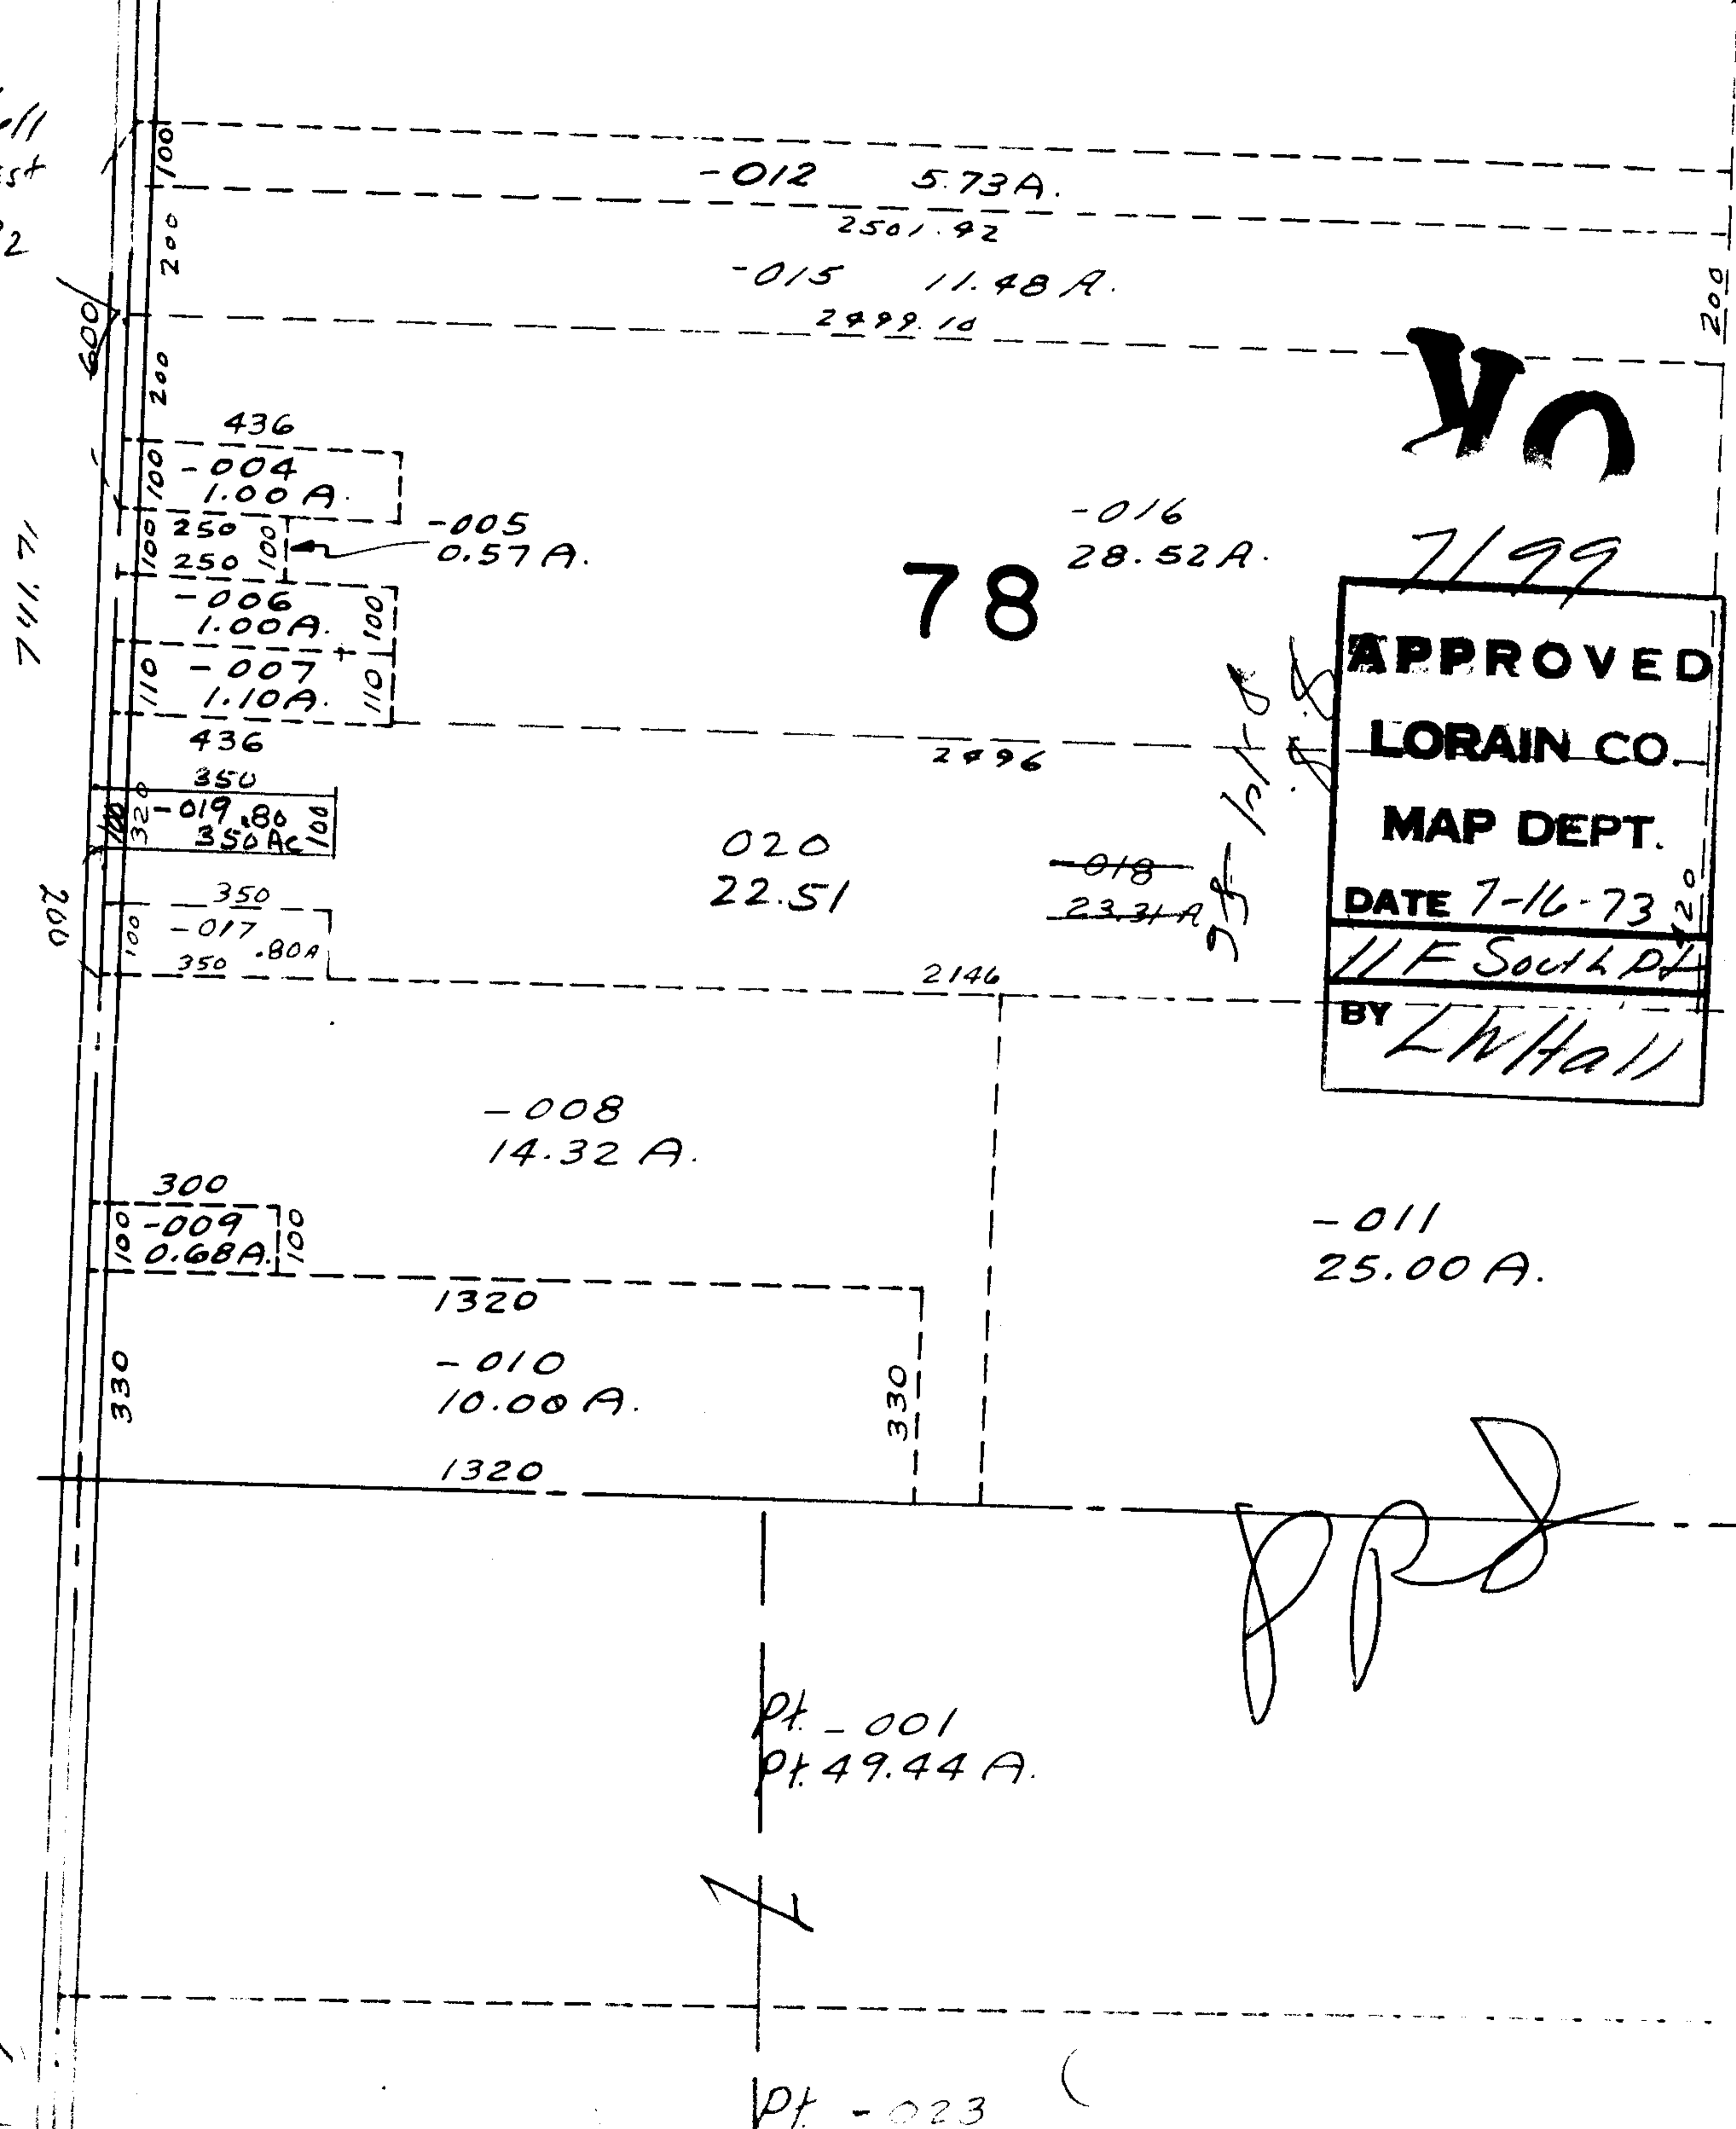

7199
APPROVED
LORAIN CO.
MAP DEPT.
DATE 7-16-73
 11 F South Pt
 BY LWHall

78

-012 5.73 A.
2501.92

-015 11.48 A.
2499.10

-016 28.52 A.

020
22.51

~~018~~
23.31 A.

-008
14.32 A.

-011
25.00 A.

-010
10.00 A.

785.4
259.87

pt. -001
pt. 49.44 A.

pt. -023

-001
50.00 A.

-003
33.56 A

519.98

2332.45

200
10.00 A.

2772

741.71

200

200
100

200

100

100

110

110

436

350

350

300

100

100

330

1320

1320

330

200

200

436

-004
1.00 A.

250
250

-006
1.00 A.

-007
1.10 A.

436

350

-019
0.86 AC

350

-017
0.80 A.

300

-009
0.68 A.

100

100

1320

-010
10.00 A.

1320

330

330

1320

1320

Yo

ppj

ppj

C