


AUG 18 1975

940.86
725
215.86
1
115.86

9001

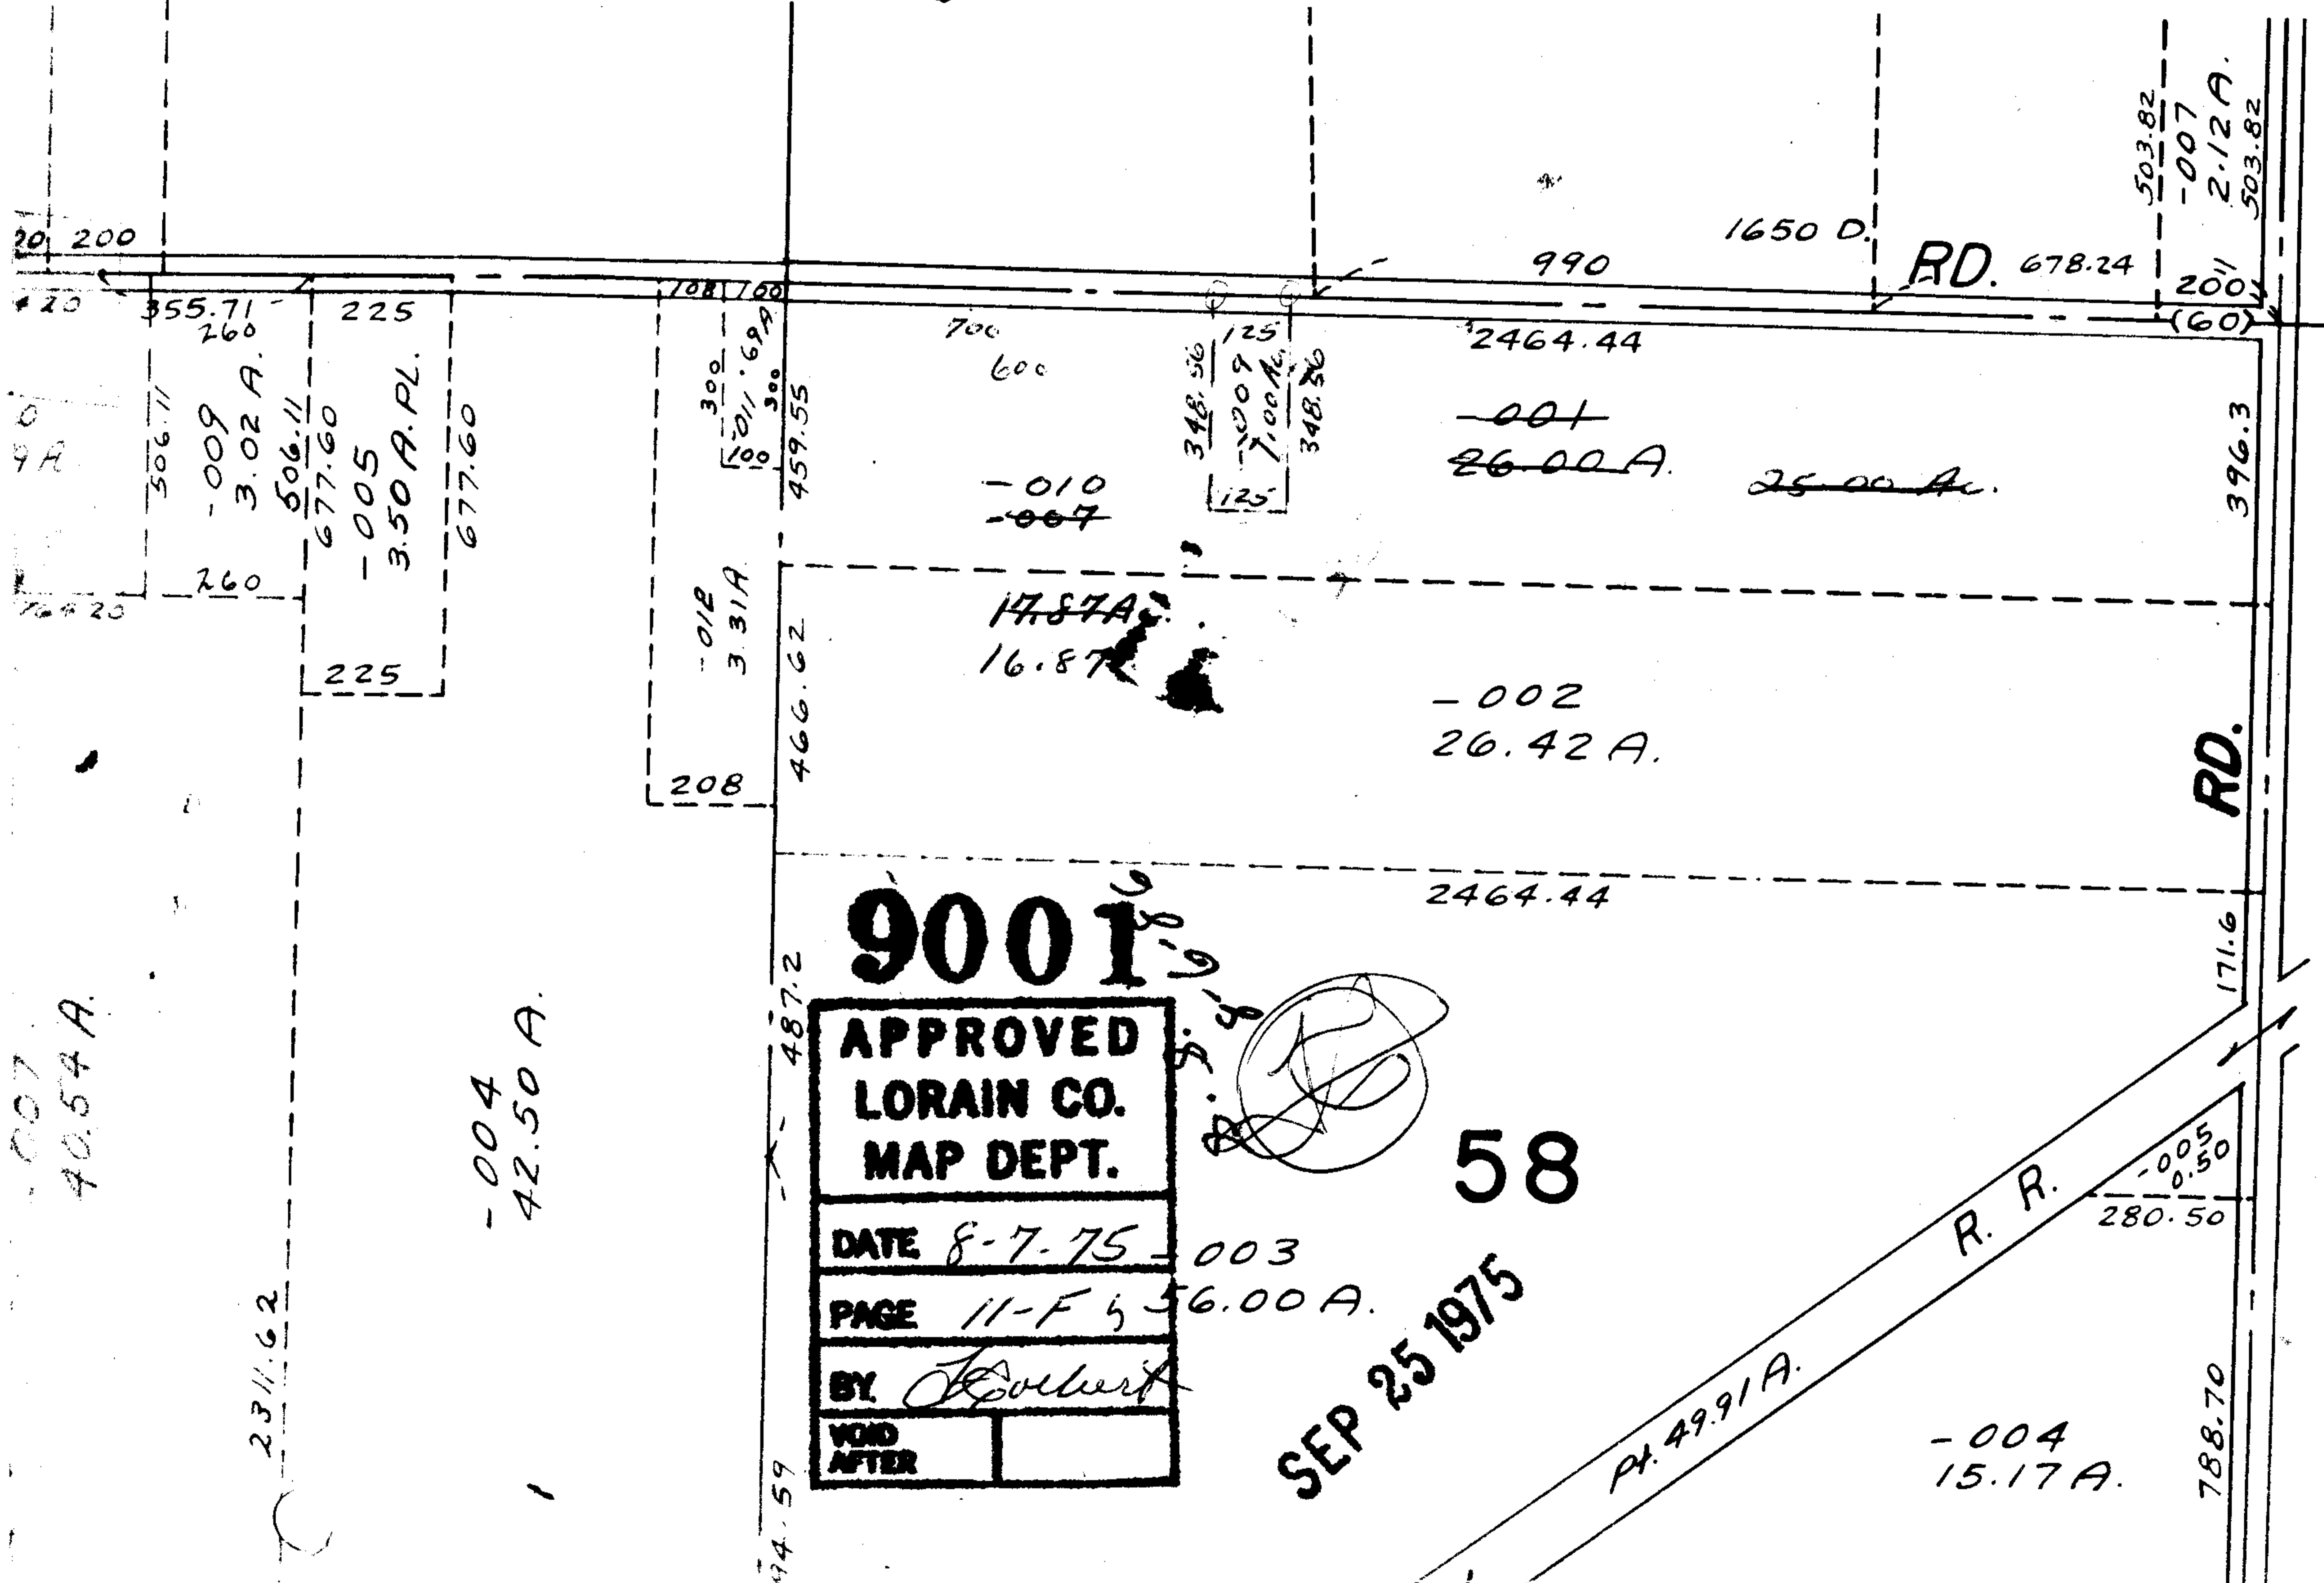

9001

APPROVED
LORAIN CO.
MAP DEPT.

DATE 8-7-75 - 003

PAGE 11-F 5 56.00 A.

BY *Robert*

VOID AFTER

58
SEP 25 1975

007
40.54 A.

-004
42.50 A.

2311.62

94.59

487.2

466.62

459.55

708.70

708.70

20 200

20 200

9A

20 200

007

2464.44

-002
26.42 A.

-001
26.00 A.

2464.44

990

1650 D.

RD. 678.24

503.82
-007
2.12 A.
503.82

RD.

396.3

200

(60)

200

788.70

280.50
-005
0.50

R. R.

Px. 49.91 A.

-004
15.17 A.

17.87 A.
16.87

348.56
125
-009
7.00 A.
348.56

700
600

-010
-007

225

225

506.11

677.60

-005

3.50 A. PL.

677.60

260

3.02 A.

-009

555.71

260

506.11

208

-012

3.31 A.

300

1011.69 A.

100

300

459.55

708.70

708.70

200

200

