

Also known as 9670 as 9630

5/28/76

#20

MES AUG 15 1977


APPROVED		LORAIN CO.		MAP DEPT.	
DATE 5-24-76		PAGE 56		BY <i>L.W. Hadden</i>	
VOID		AFTER			

7798-9-8

9670

18.47
1.45
17.02

MAY 28 1976

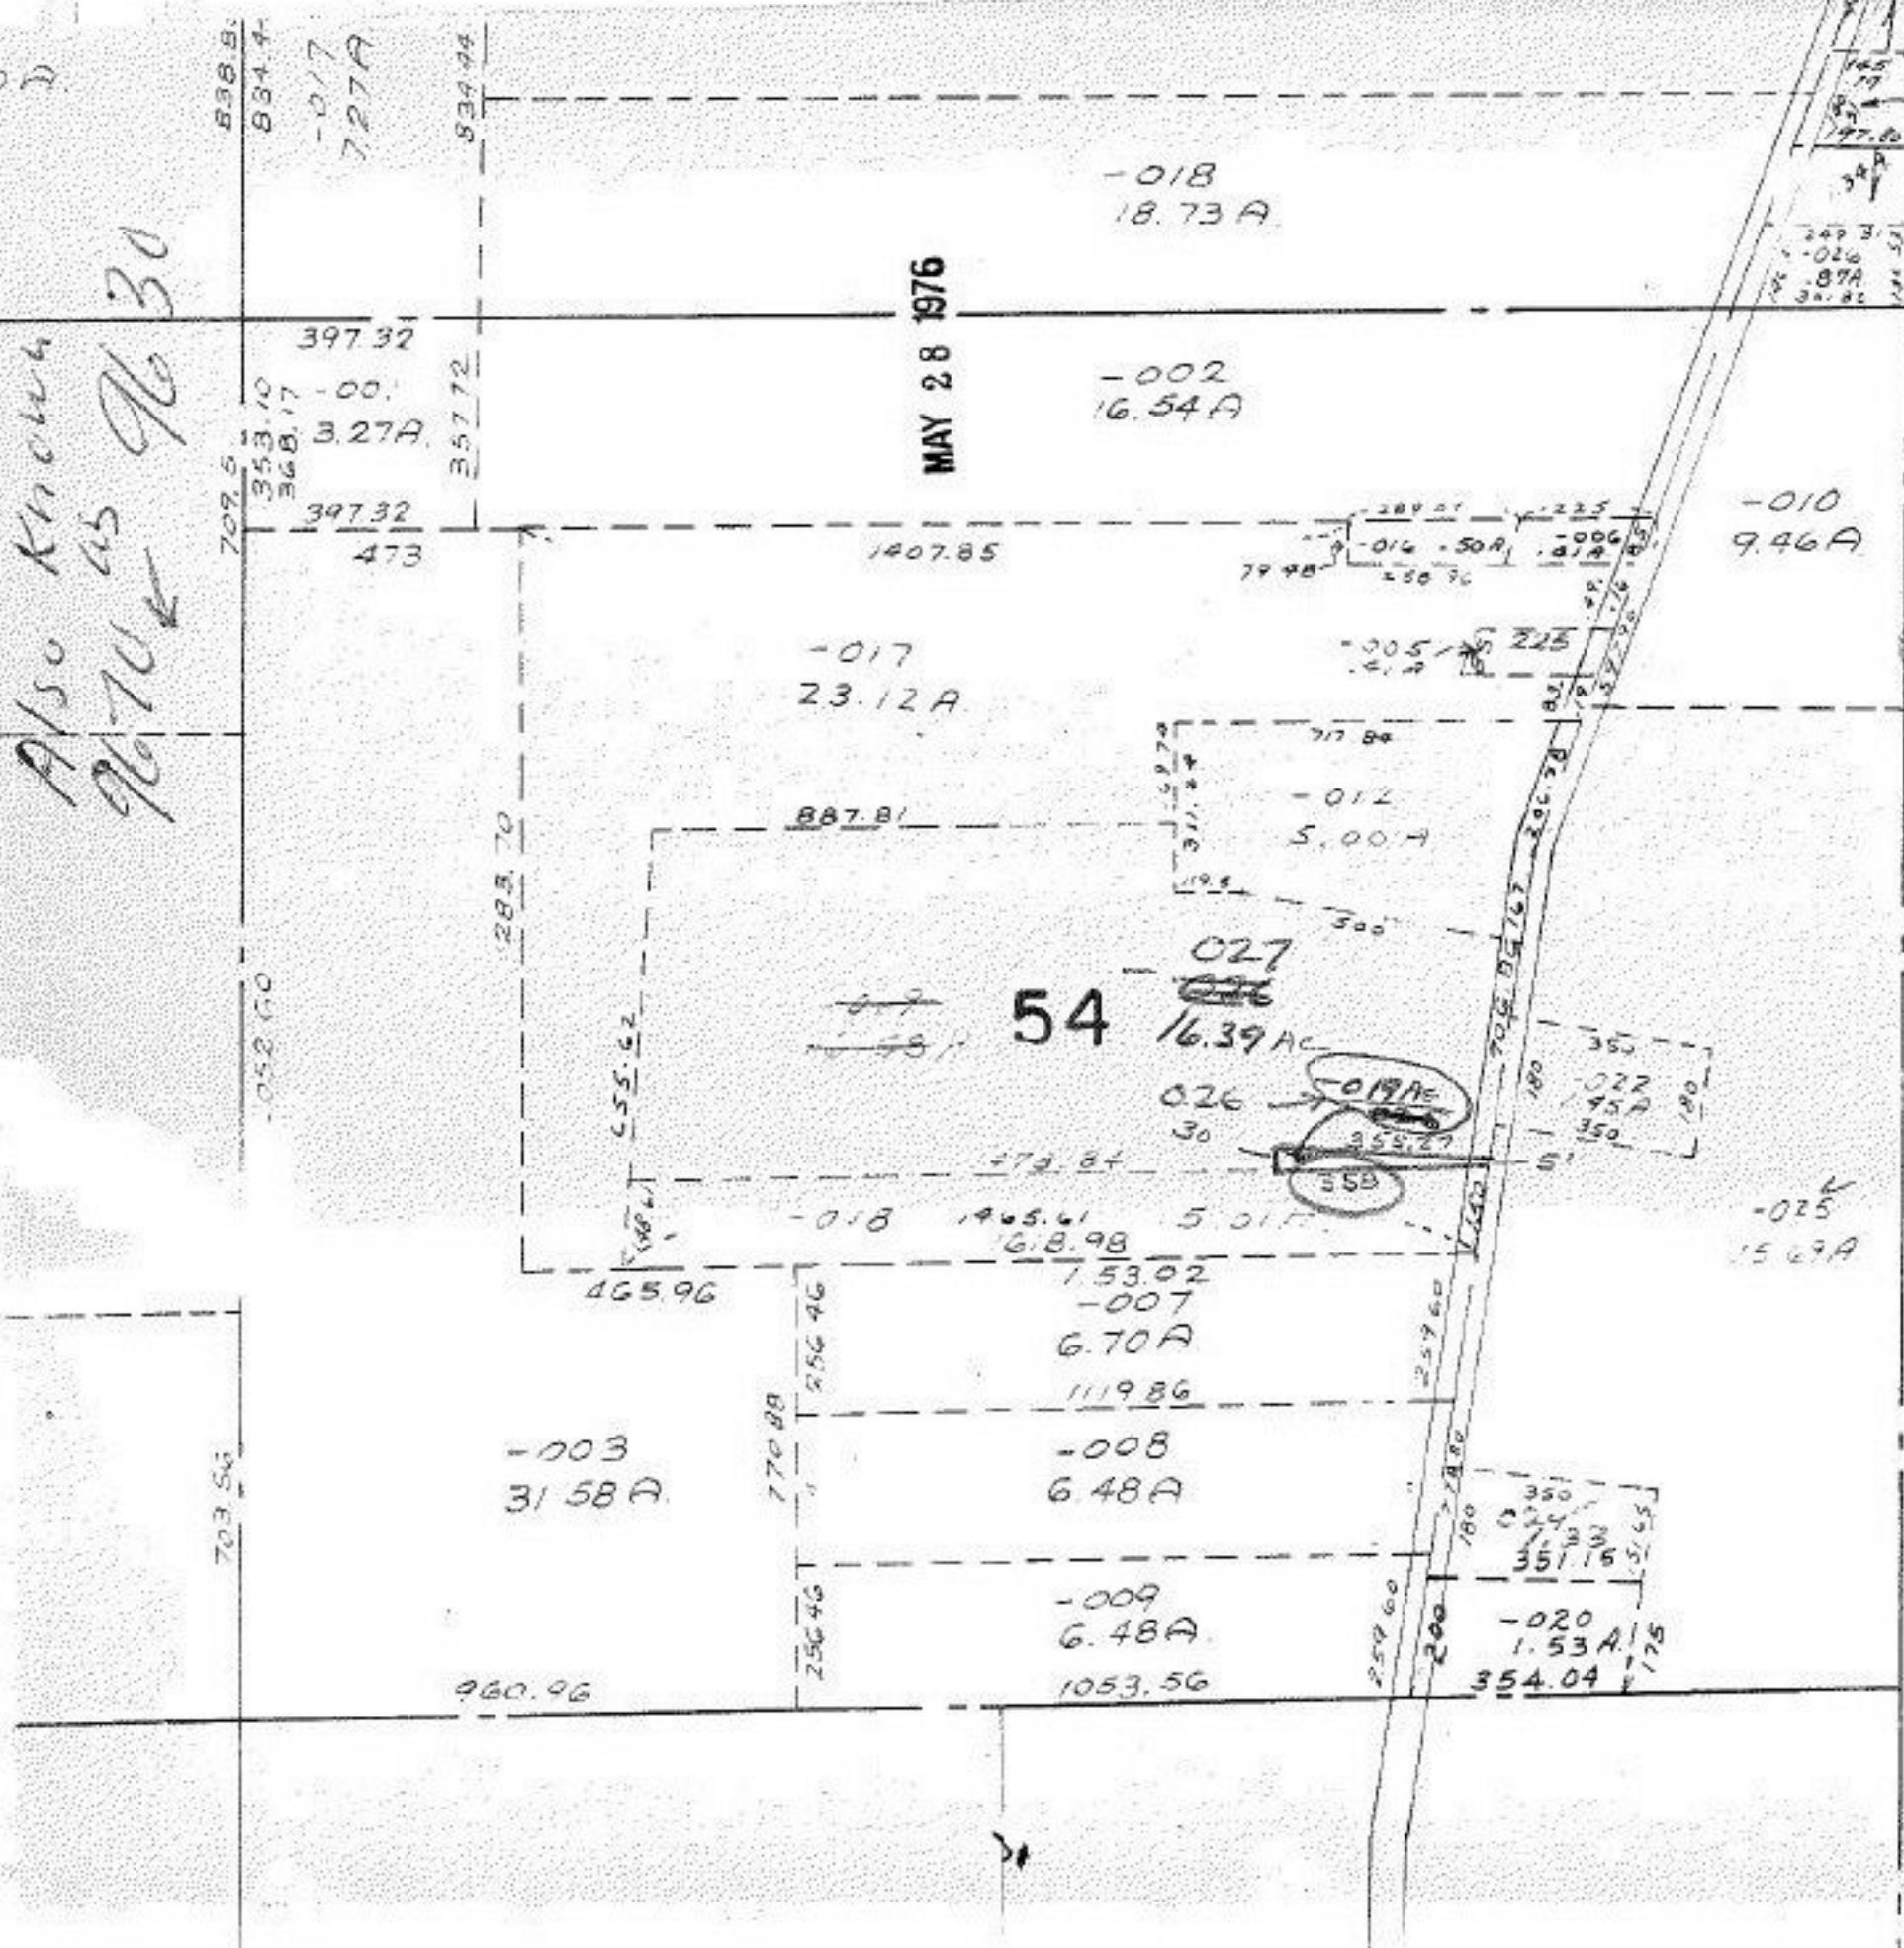

709.5
353.10
368.17
397.32
473
703.56
-052.60
203.56

-017
727A

539.94

357.72

283.70

465.96

-003
31.58A

960.96

770.88
256.46

54

16.39 AC

-007
6.70A

-008
6.48A

-009
6.48A
1053.56

-018
18.73A

-002
16.54A

-017
23.12A

887.81

027
026

026
30

-018
1465.61
6.8.98
5.01A

7.53.02

1119.86


-019A

358


-010
9.46A

-025
15.69A

350

-020
1.53A
354.04


