

0455
1 H

PROPOSED
SPLIT TO
MATEBIC, Thomas
LINDA

4.0007 Acres

~~6.6932~~ Acres

1.50

3.6627 Acres
SPLIT OFF ON
6-14-76

TO LOCKHART, EUGENE
AND CATHERINE
-053

3.6627 Acres

314.89
S69°56'30"W

4.0164 Acres

APR 29 1977

NORTH



SCALE 1"=100'

LUTHER F. M. L. YORK V872, P. 52

L. 42
L. 41

MAP OF SURVEY OF LANDS


D. L. 42 BROWNHELM TWP. LARAIN CO. OHIO

Made at request of EMIL ALBRECHT

April 17, 1976 Charles P. Waryu Reg. Surveyor No. 5029

000-740-00-10

A-1-27

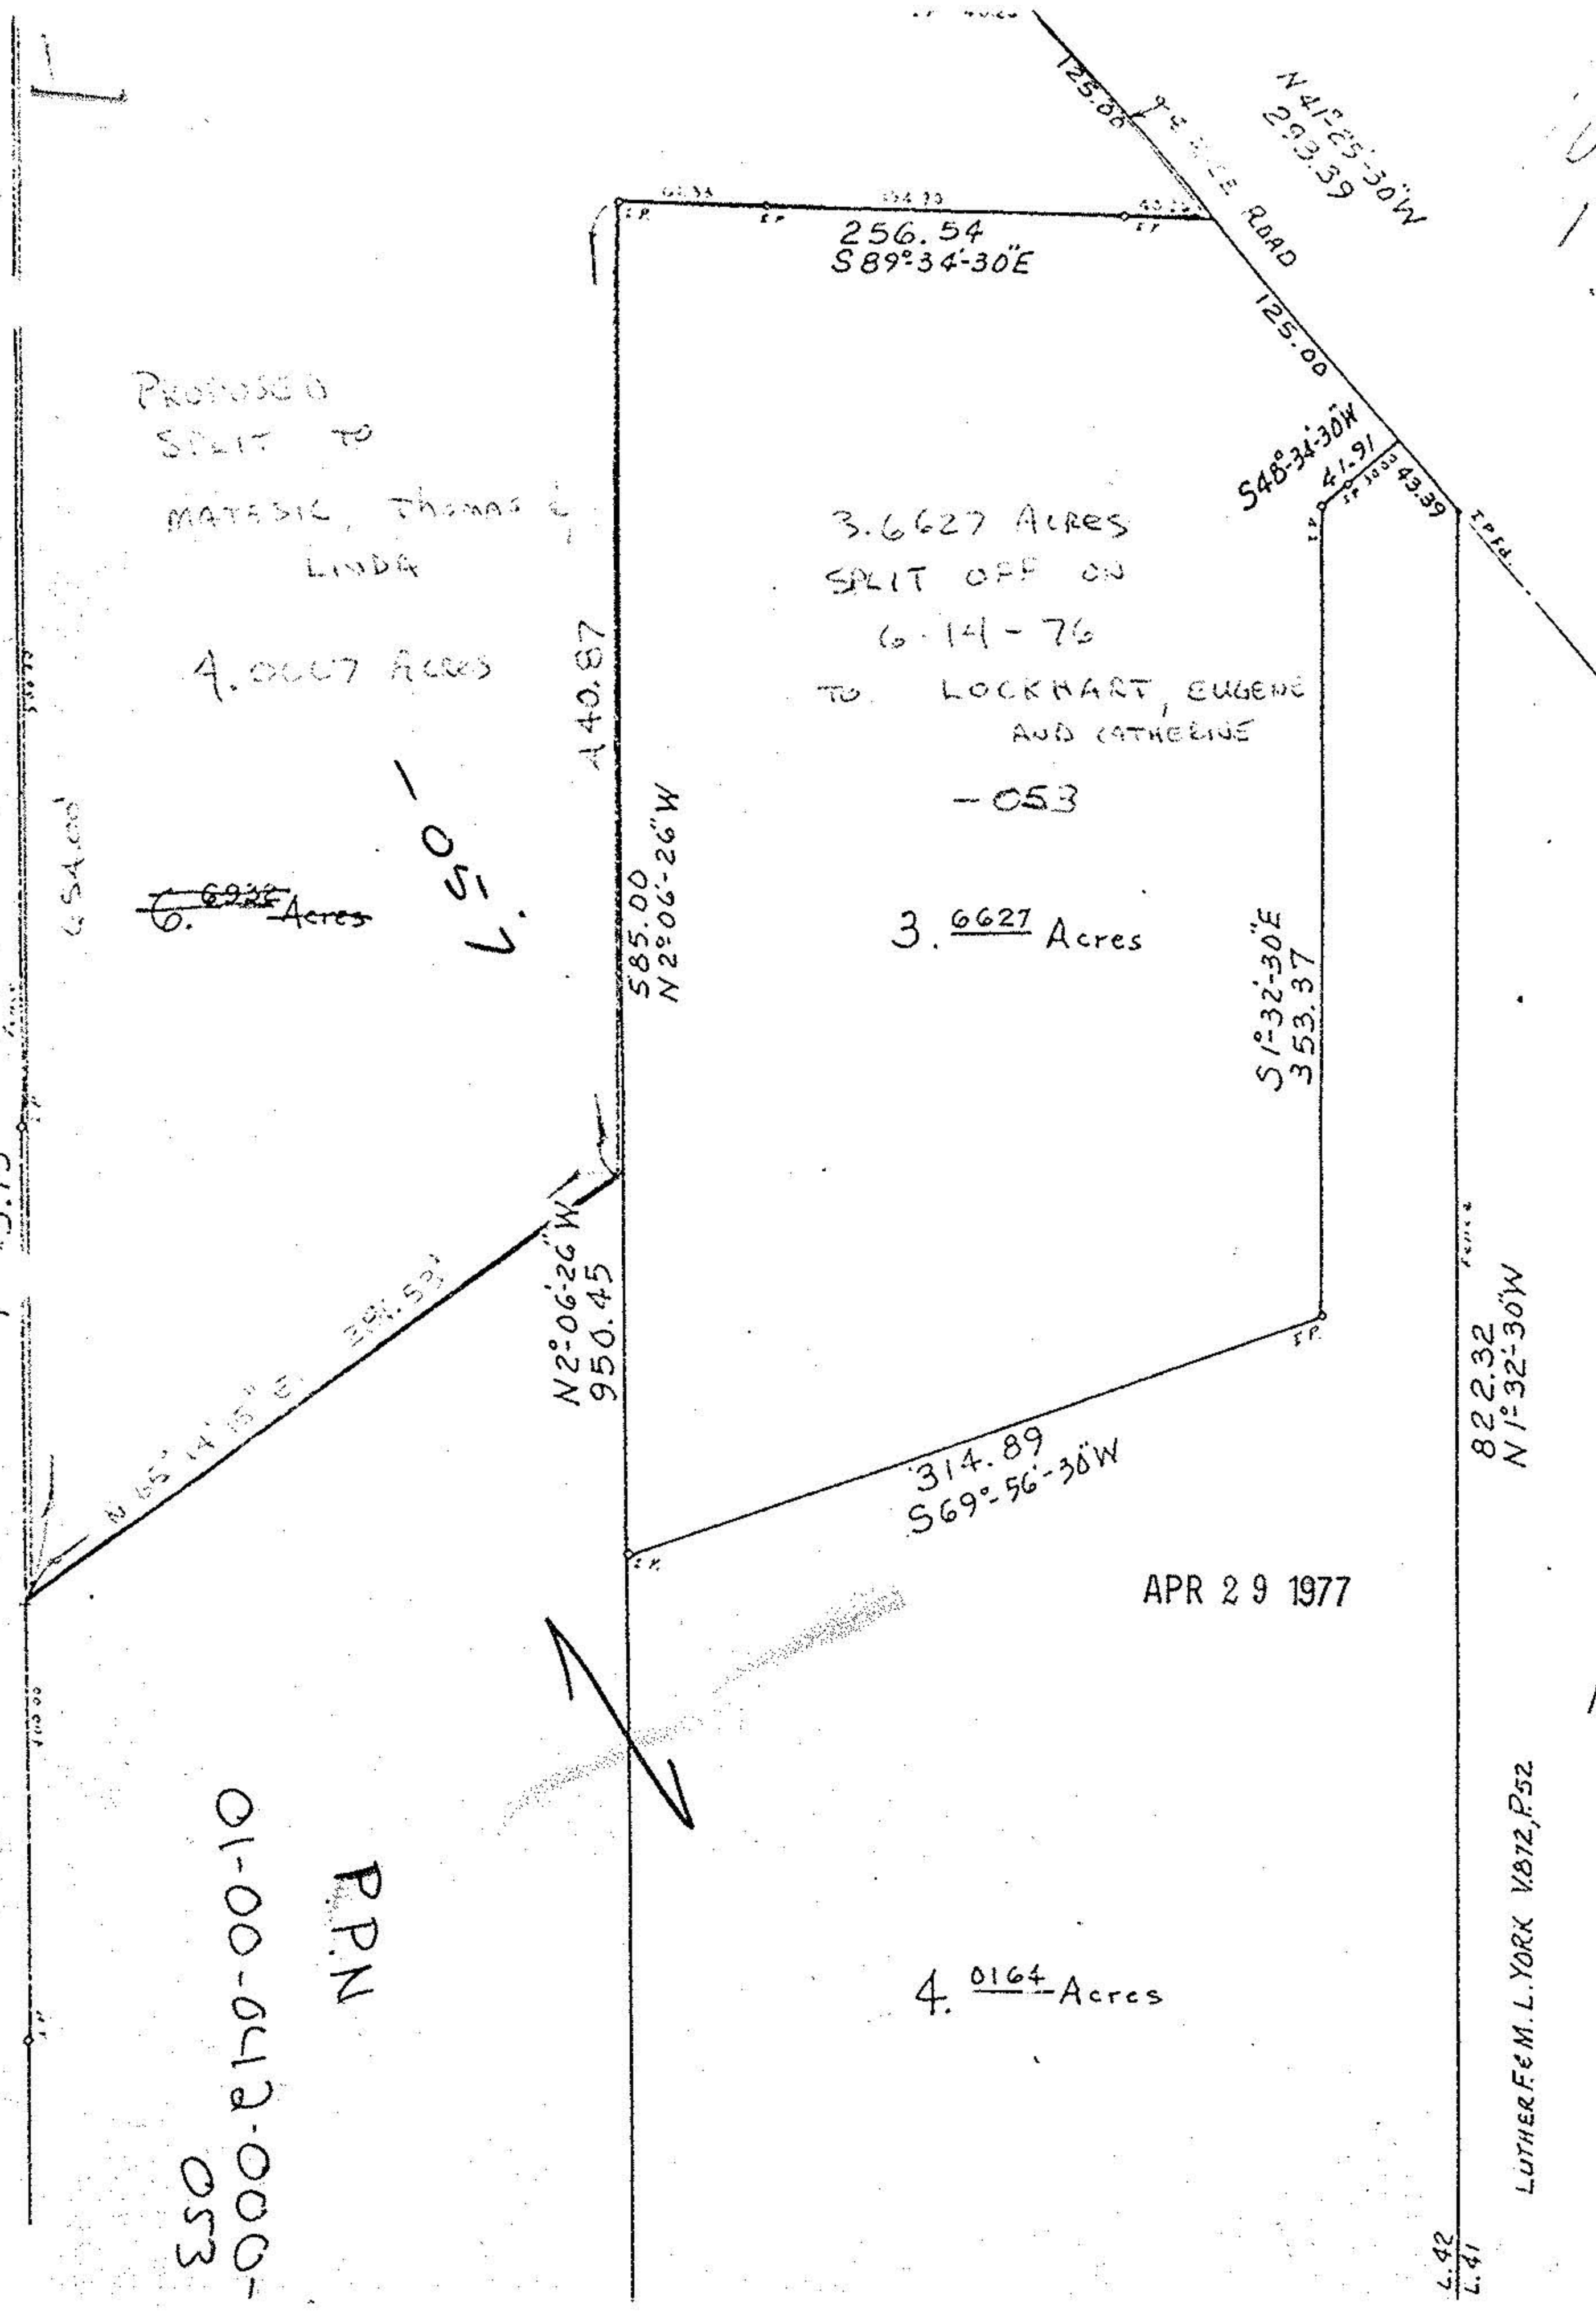

S 2° 06' 46" E
1 15.15

6.54.00

5.00.00

7.00.00

7.00.00

