


BLVD.

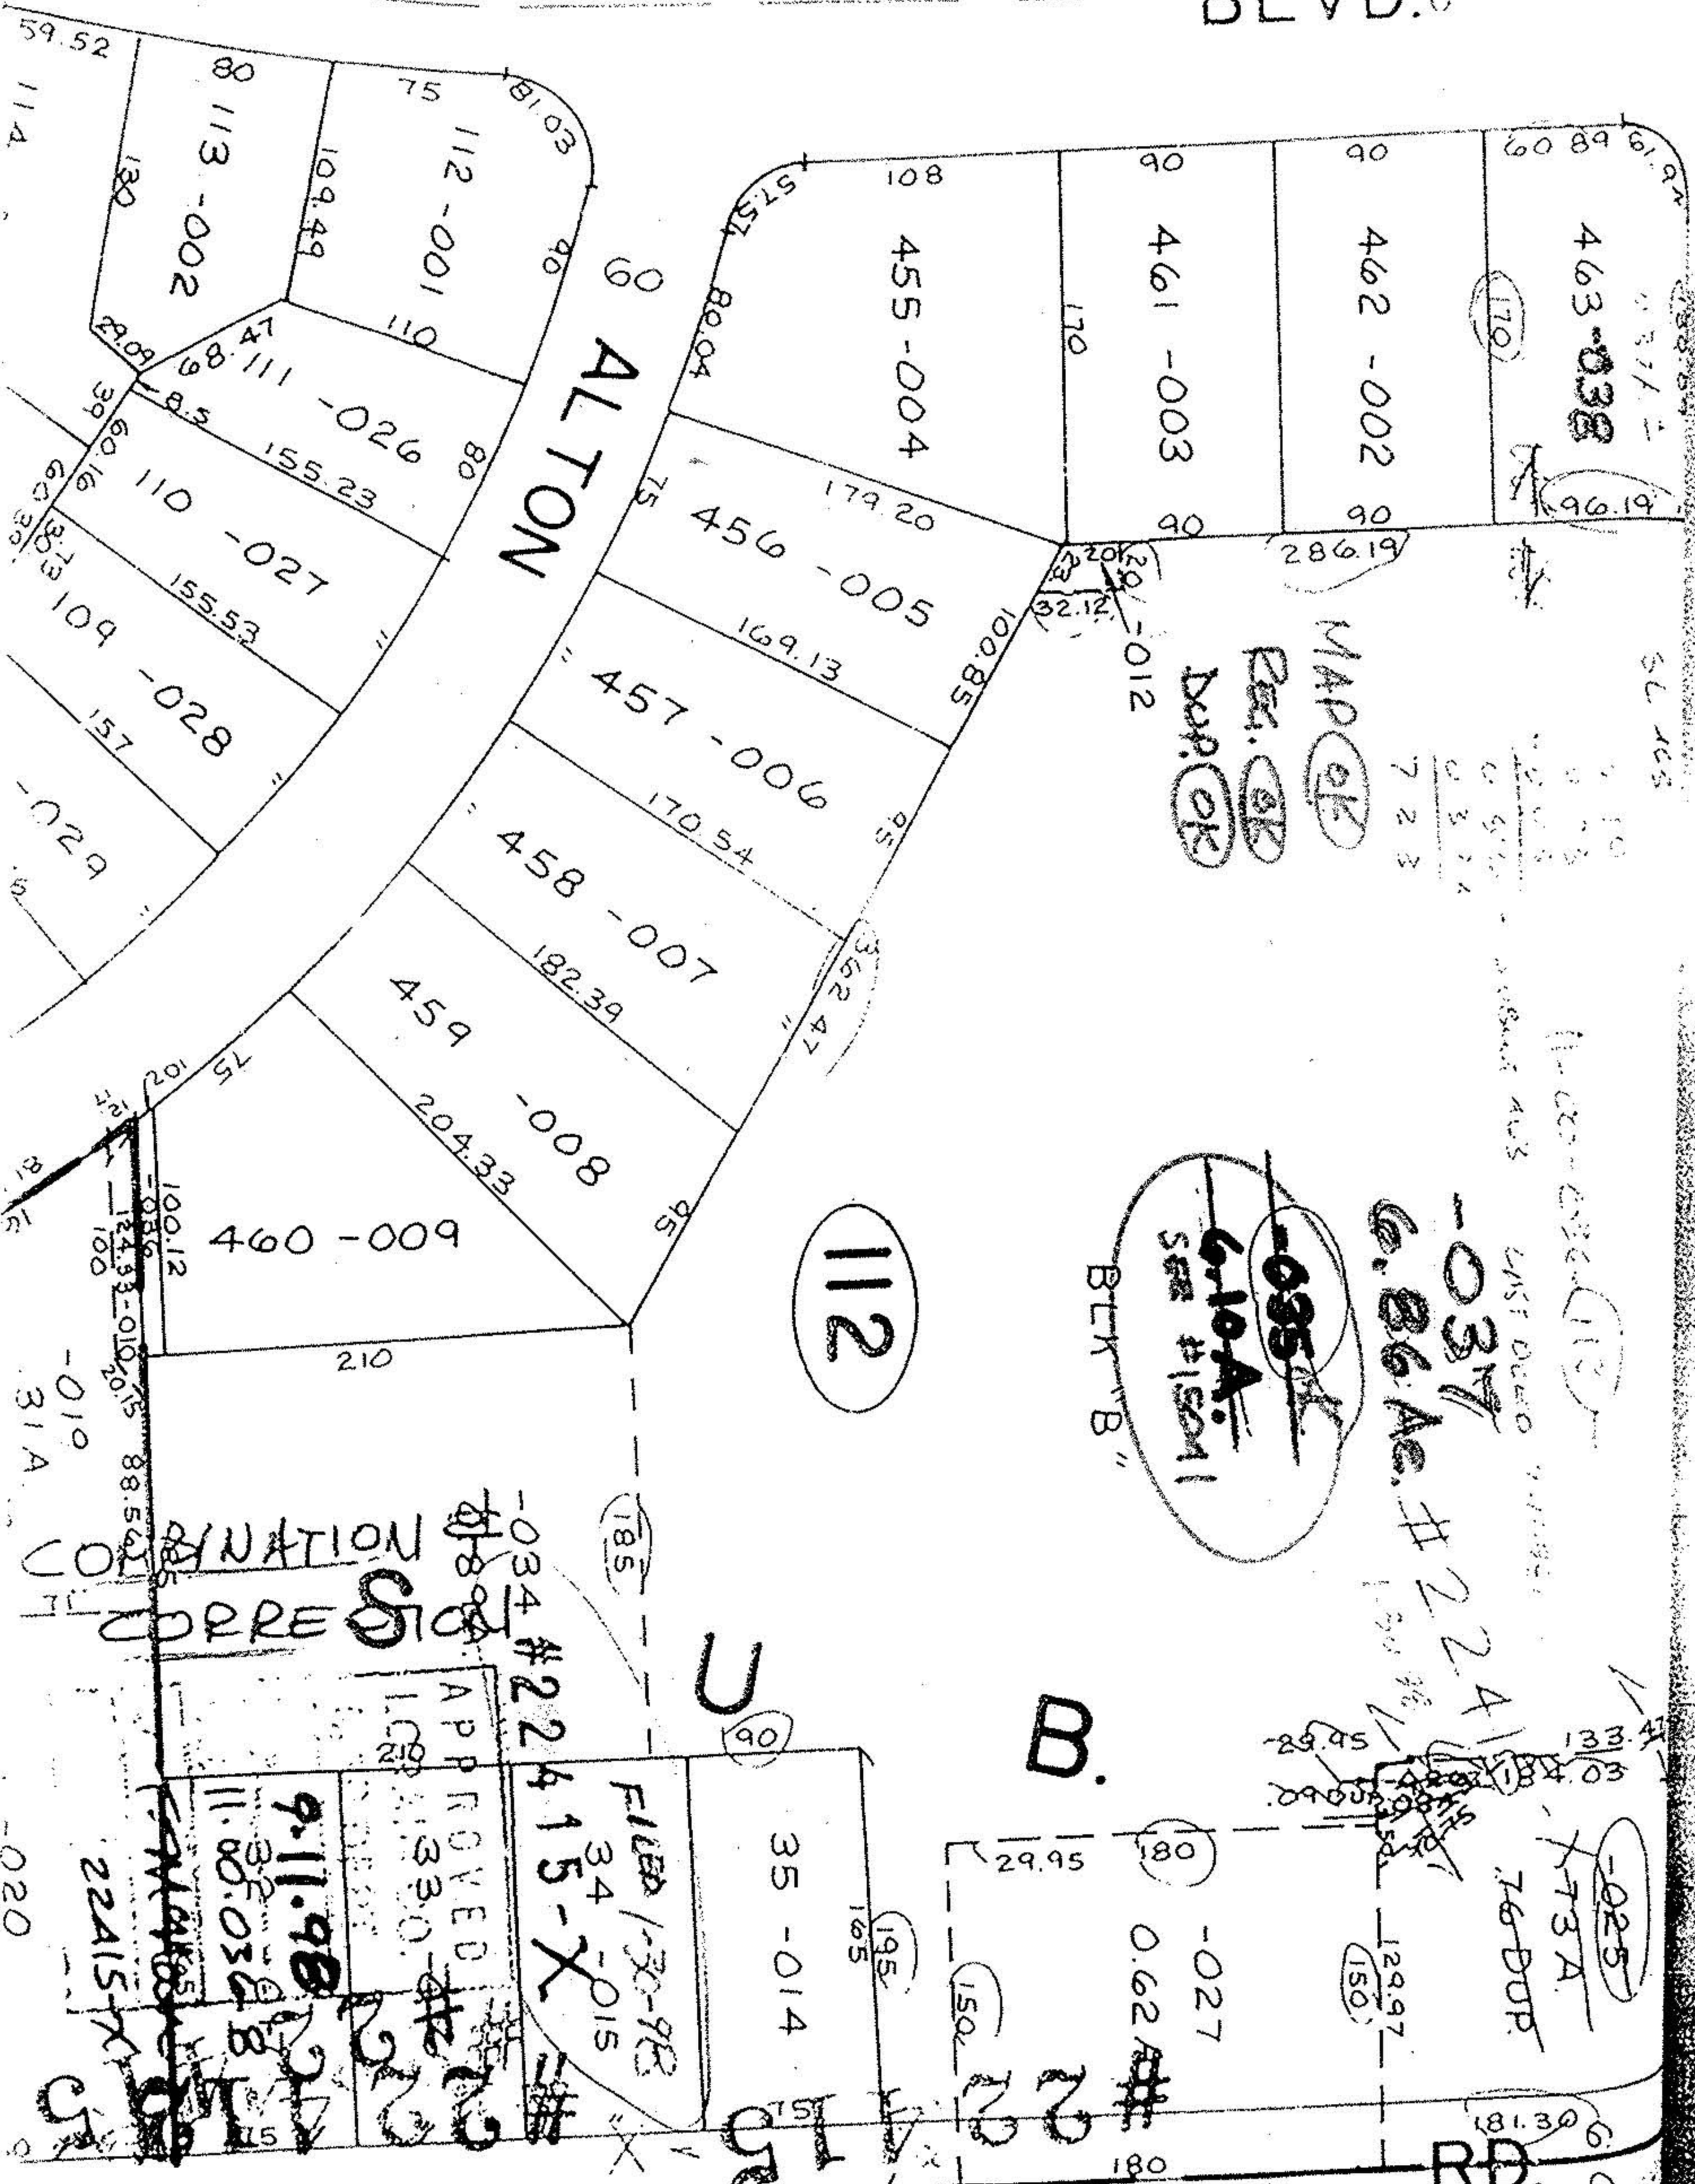

ALTON

112

CORRECTION

APPROVED

FILED 1-30-98

34-15-X

9.11.98

22415-X

22415-X

MAP OK

PER. OK

DUP. OK

6-10-A

SEE #150M1

BLK "B"

6.86 Ac. # 224

RD.

76 DUP.

73A

7 2 3

0 3 2 4

0 5 1 6

SL ACS

11-00-036-112

LAST DEED

76 DUP.

181.30

D.

0.62

# 224

180

150

224

180

195

35-014

155

15

90

35-014

155

15

15

185

185

188

188

