

#00410

APPROVED
LORAIN CO.
MAP DEPT.


DATE 5-10-2000

PAGE N-E South

BY

DeWitt

60410

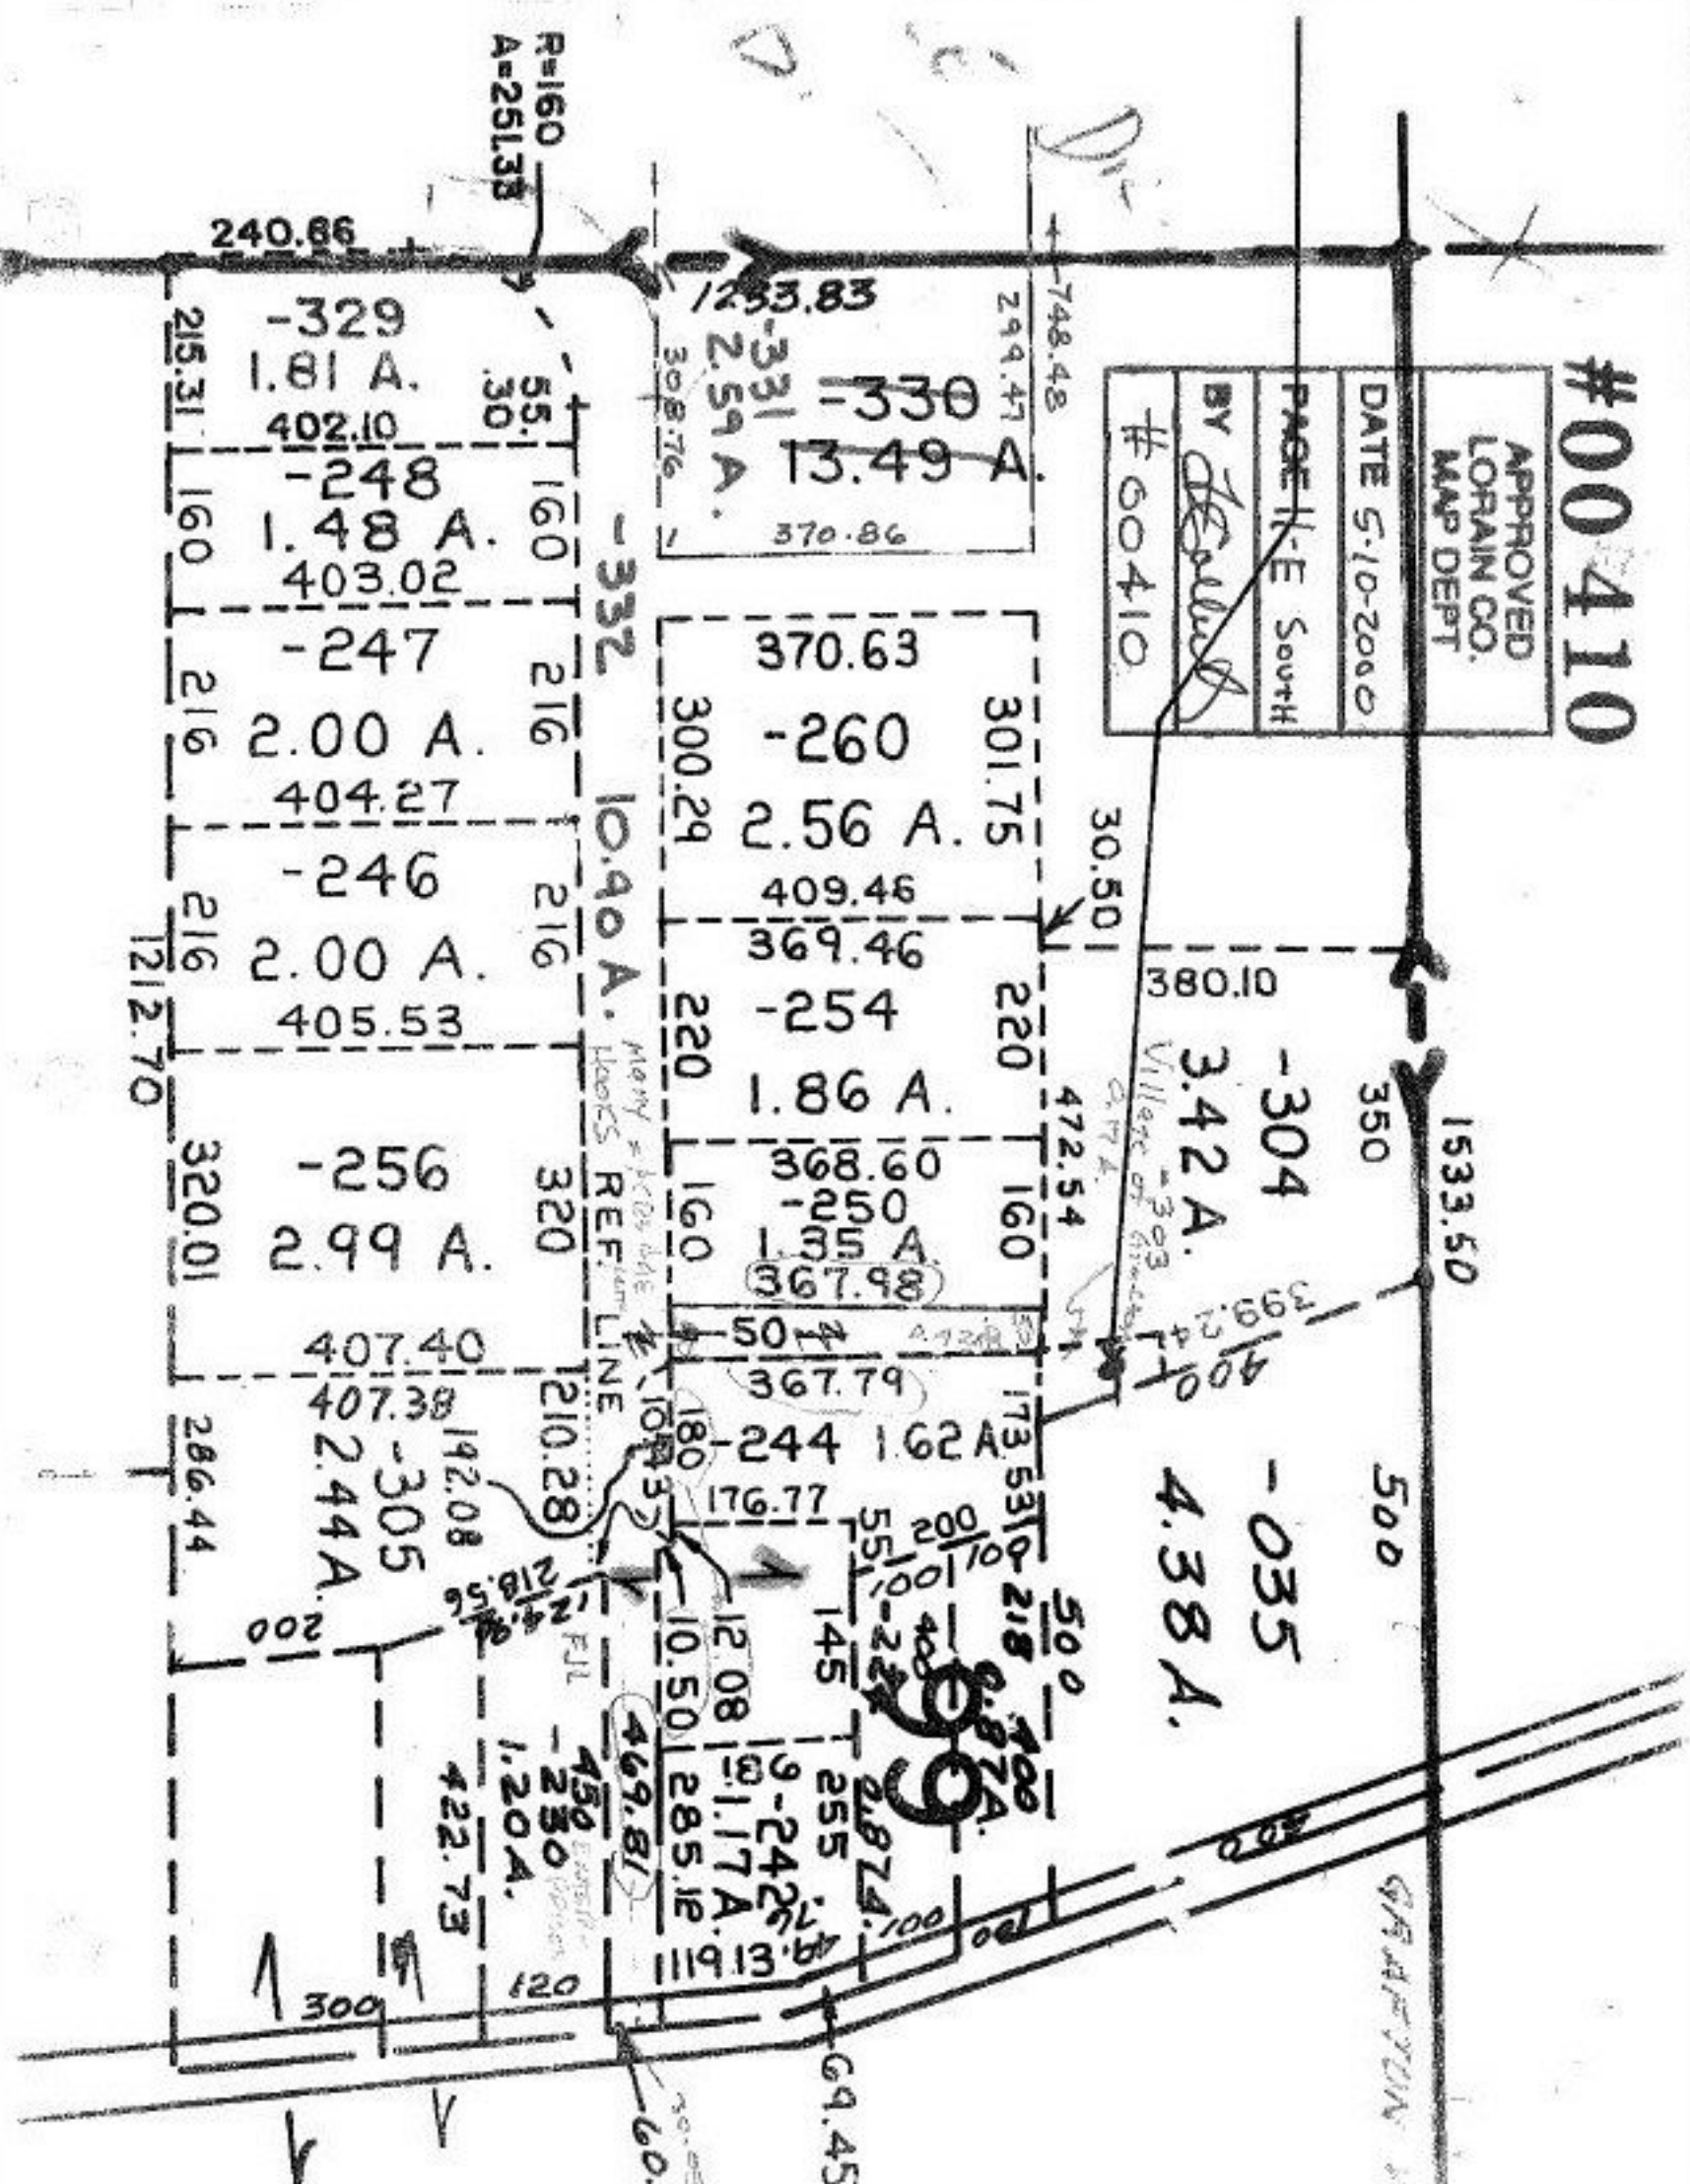

R=160
A=251.33

240.66

1233.83

748.48

299.47

-330

13.49 A.

370.86

-331

2.59 A.

308.76

-332

10.90 A.

Merry & Sons REFERENCE LINE

10.93

469.81

450

120

-329

1.81 A.

402.10

-248

1.48 A.

403.02

-247

2.00 A.

404.27

-246

2.00 A.

405.53

-256

2.99 A.

407.40

407.38

-305

2.44 A.

407.40

407.38

192.08

218.56

218.56

200

286.44

300









308.76

370.63

-260

2.56 A.

368.60

-254

1.86 A.

367.79

367.98

367.79

301.75

220

160

173.53

500




30.50

472.54

380.10

399.24

400




350

1533.50

500





GRAVEL TUN

69.45

60.

1.20 A.

422.73

215.31

160

216

216

216

320.01

286.44

200

300





55.30

160

216

216

320

210.28

124.9

218.56

120




































































































































































































