


Voided 5/19/77
see 105 44.72
52.4
50.00

10383
APPROVED
LORAIN CO.
MAP DEPT.
DATE 3/25/77
PAGE 02-01-00 HB
BY L.W. Hall
YOUR
APPRO

10383

EE 2-01-004-A

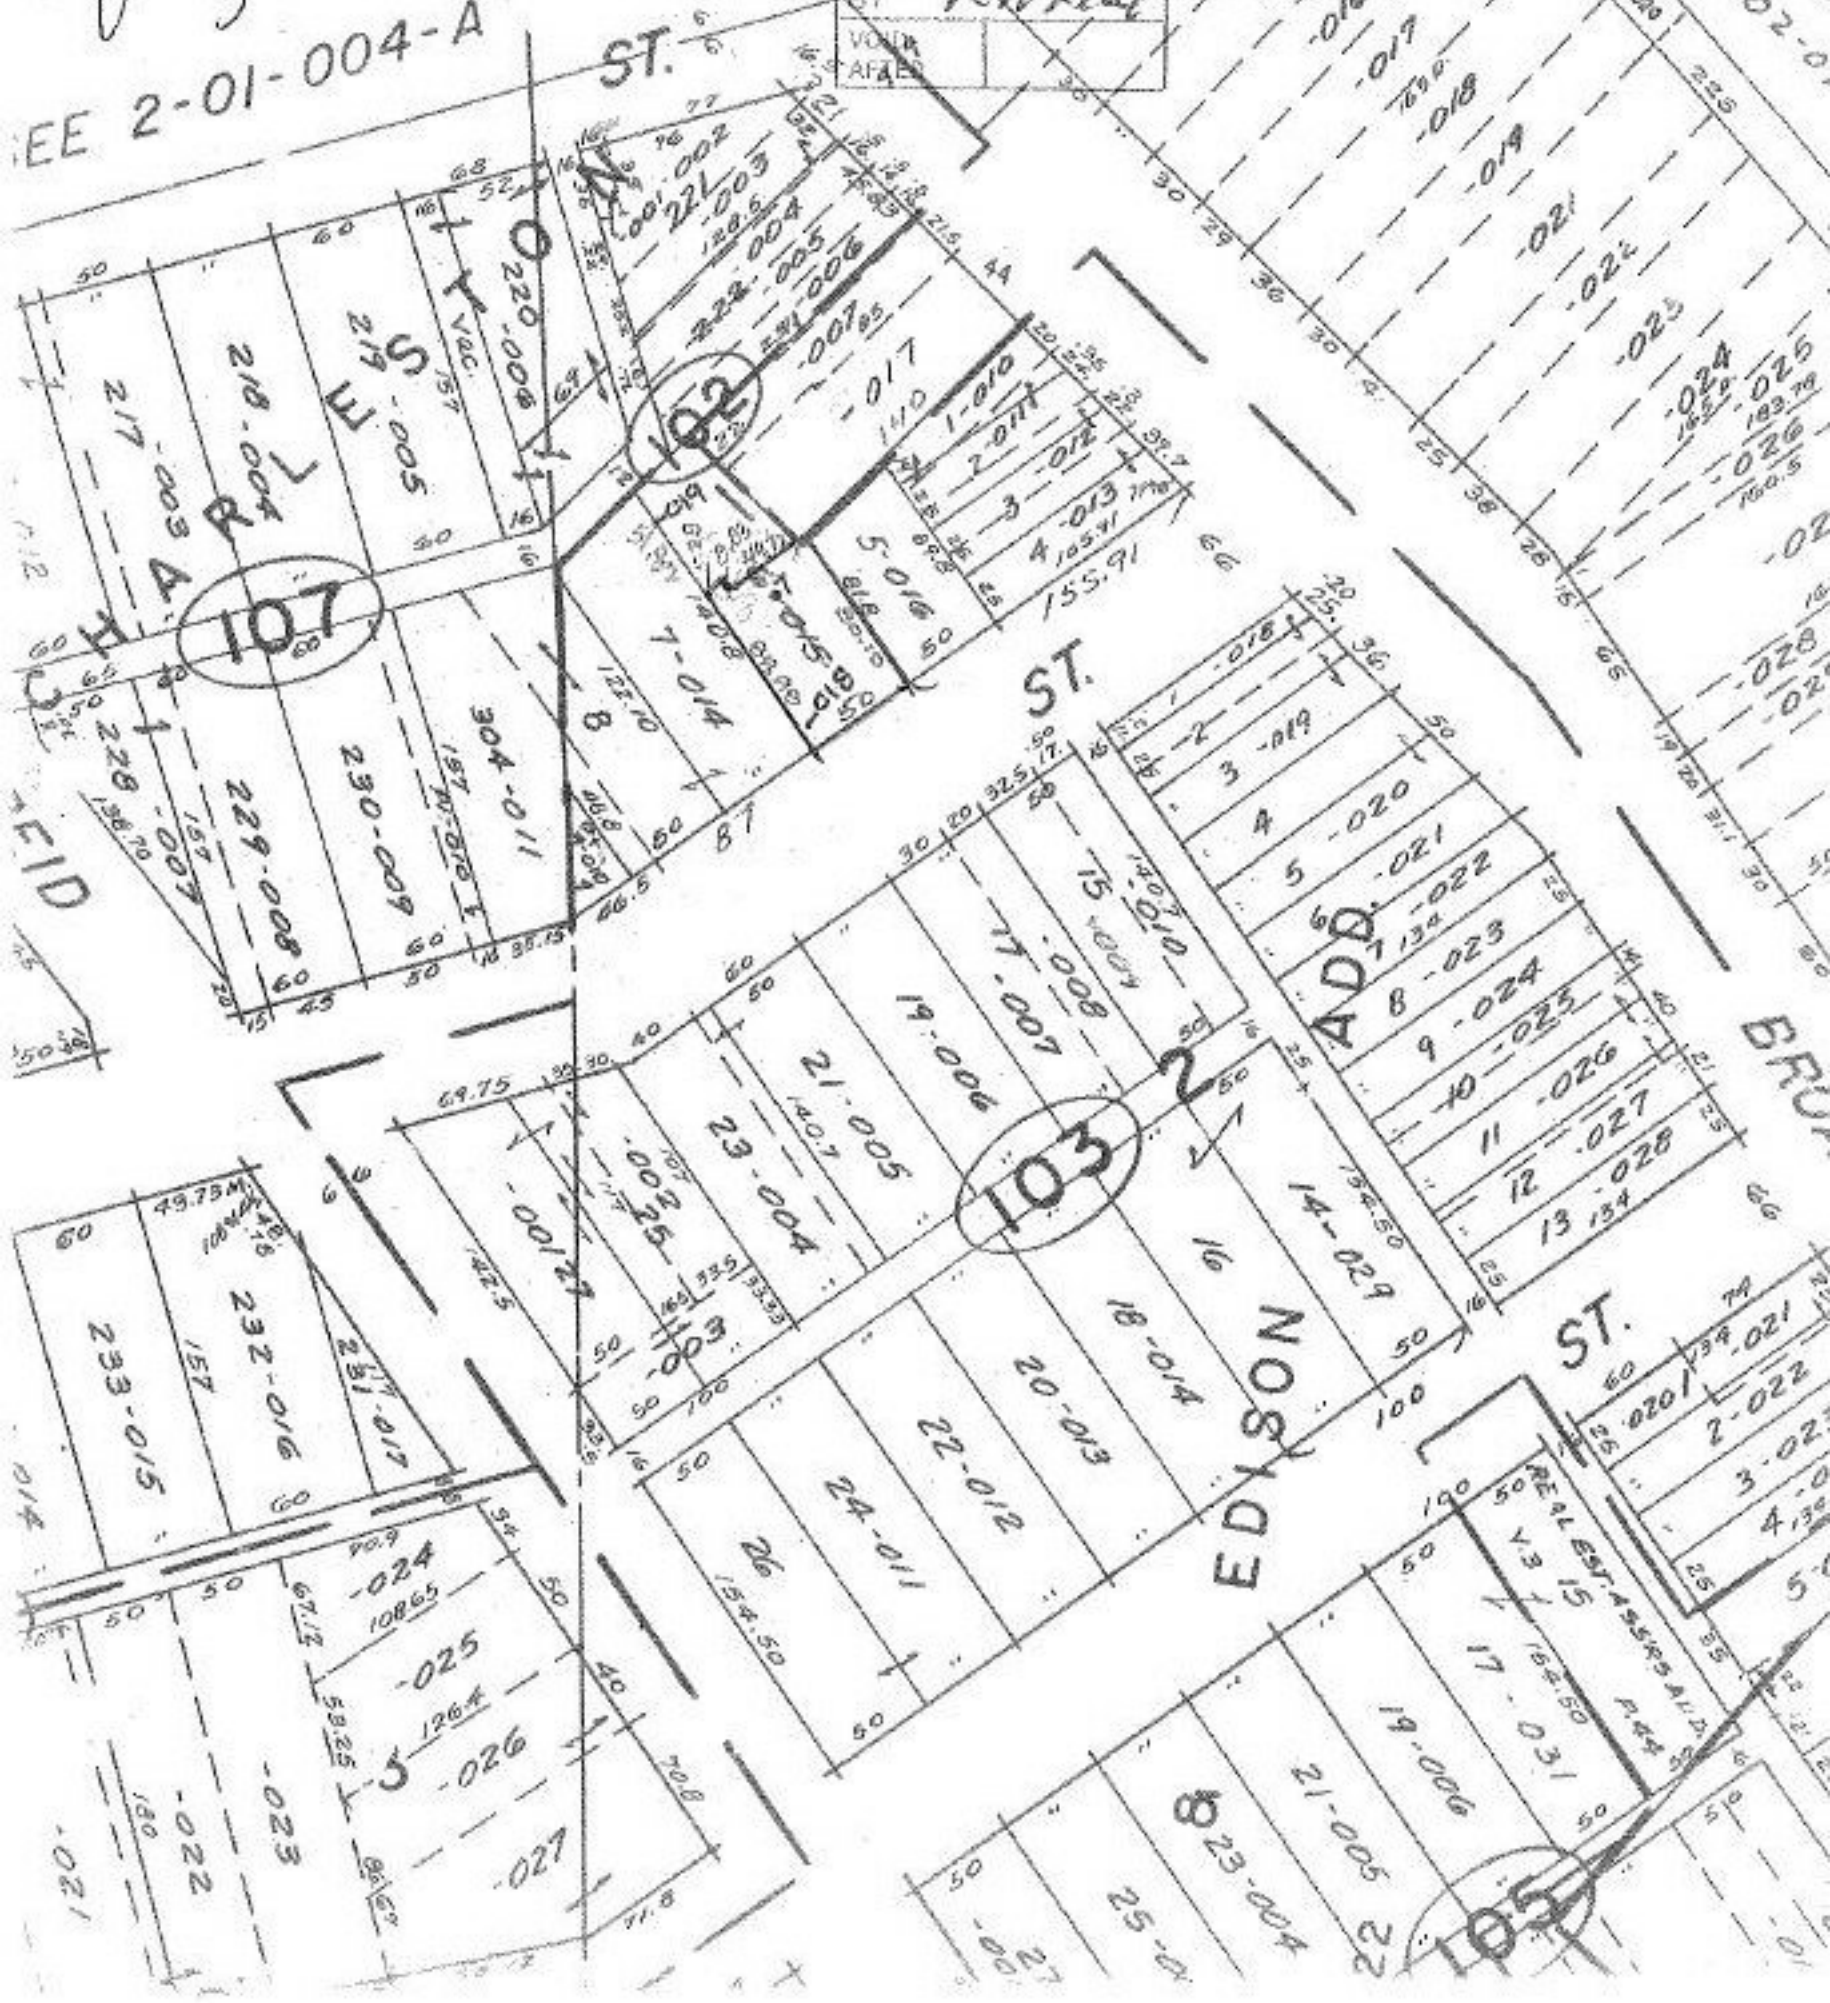

101

103

105

EDISON ST.

ST.

- ADD.
- 1 -020
 - 2 -021
 - 3 -022
 - 981 -1000