

#12399

10

REMAINDER


027  
2.20

0.25

365.38

026  
0.89 A

THIS IS A  
365  
PARCEL

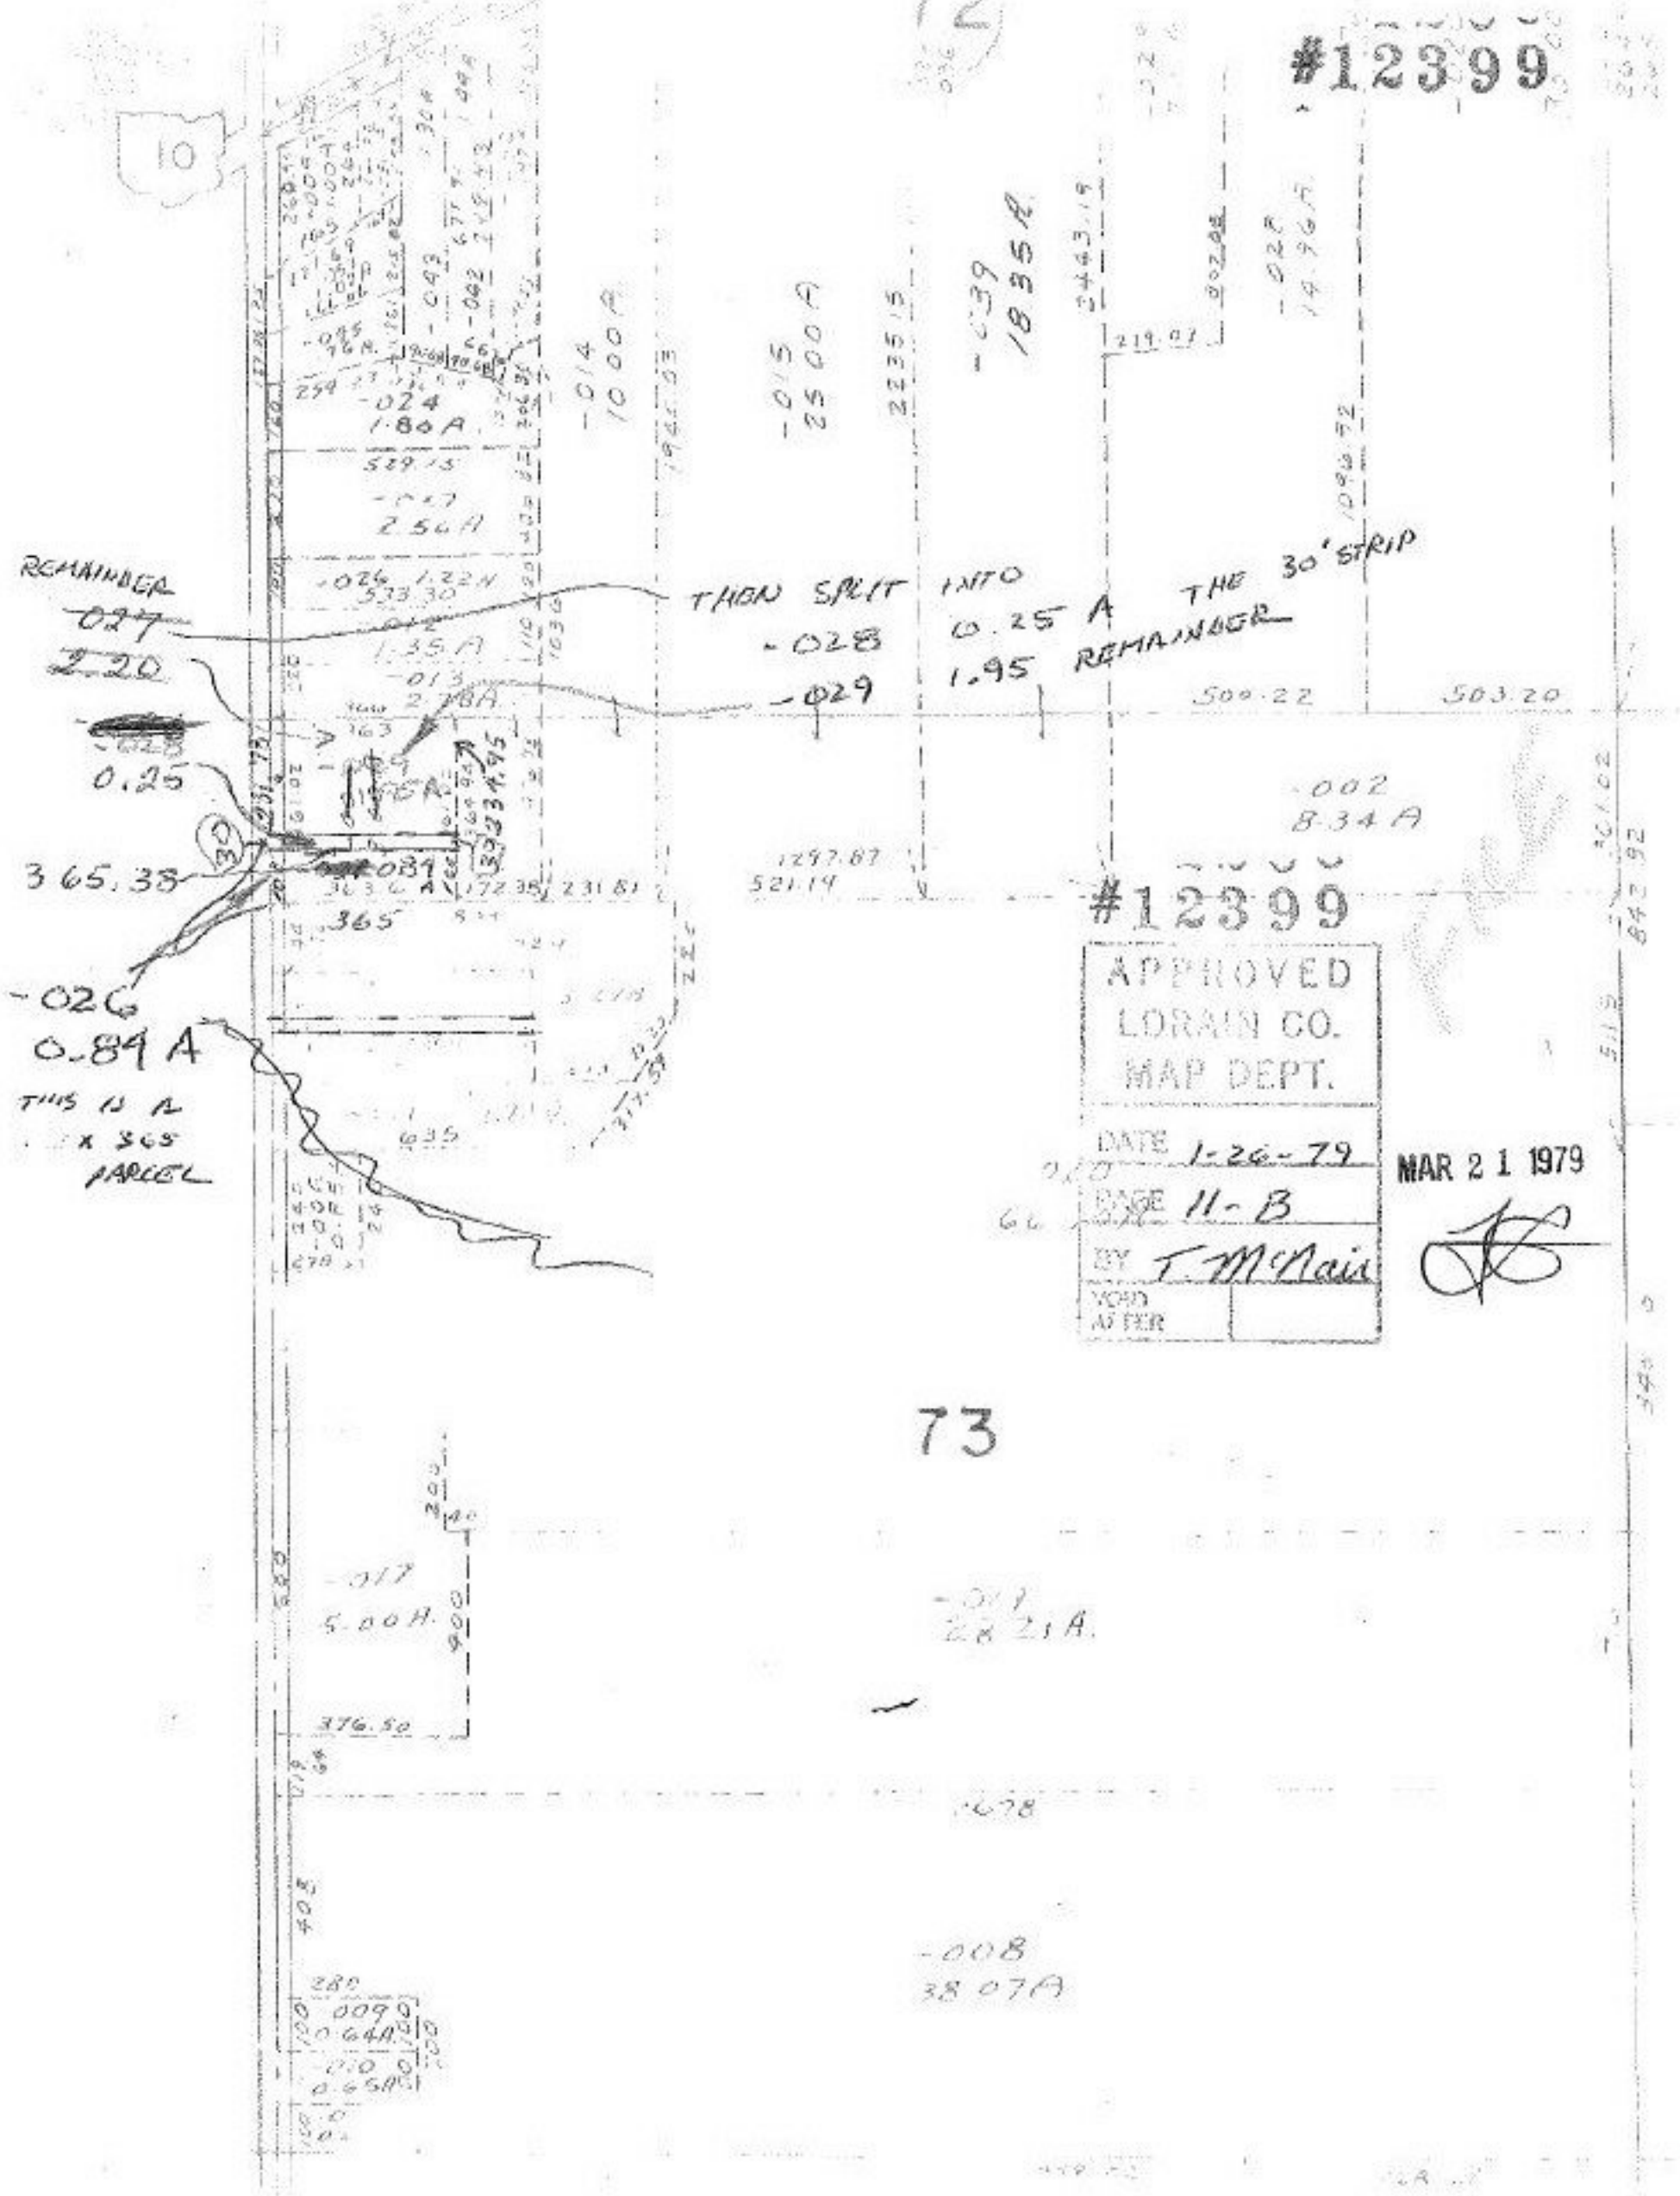

THEN SPLIT INTO  
0.25 A THE 30' STRIP  
REMAINDER

#12399

APPROVED  
LORAIN CO.  
MAP DEPT.

DATE 1-26-79

PAGE 11-B

BY T. McAdair

VOID  
AFTER

MAR 21 1979

73

017  
5.00 A

008  
38.07 A

009  
0.64 A

010  
0.65 A

011  
3.10 A