


SEE 2-01-003-N

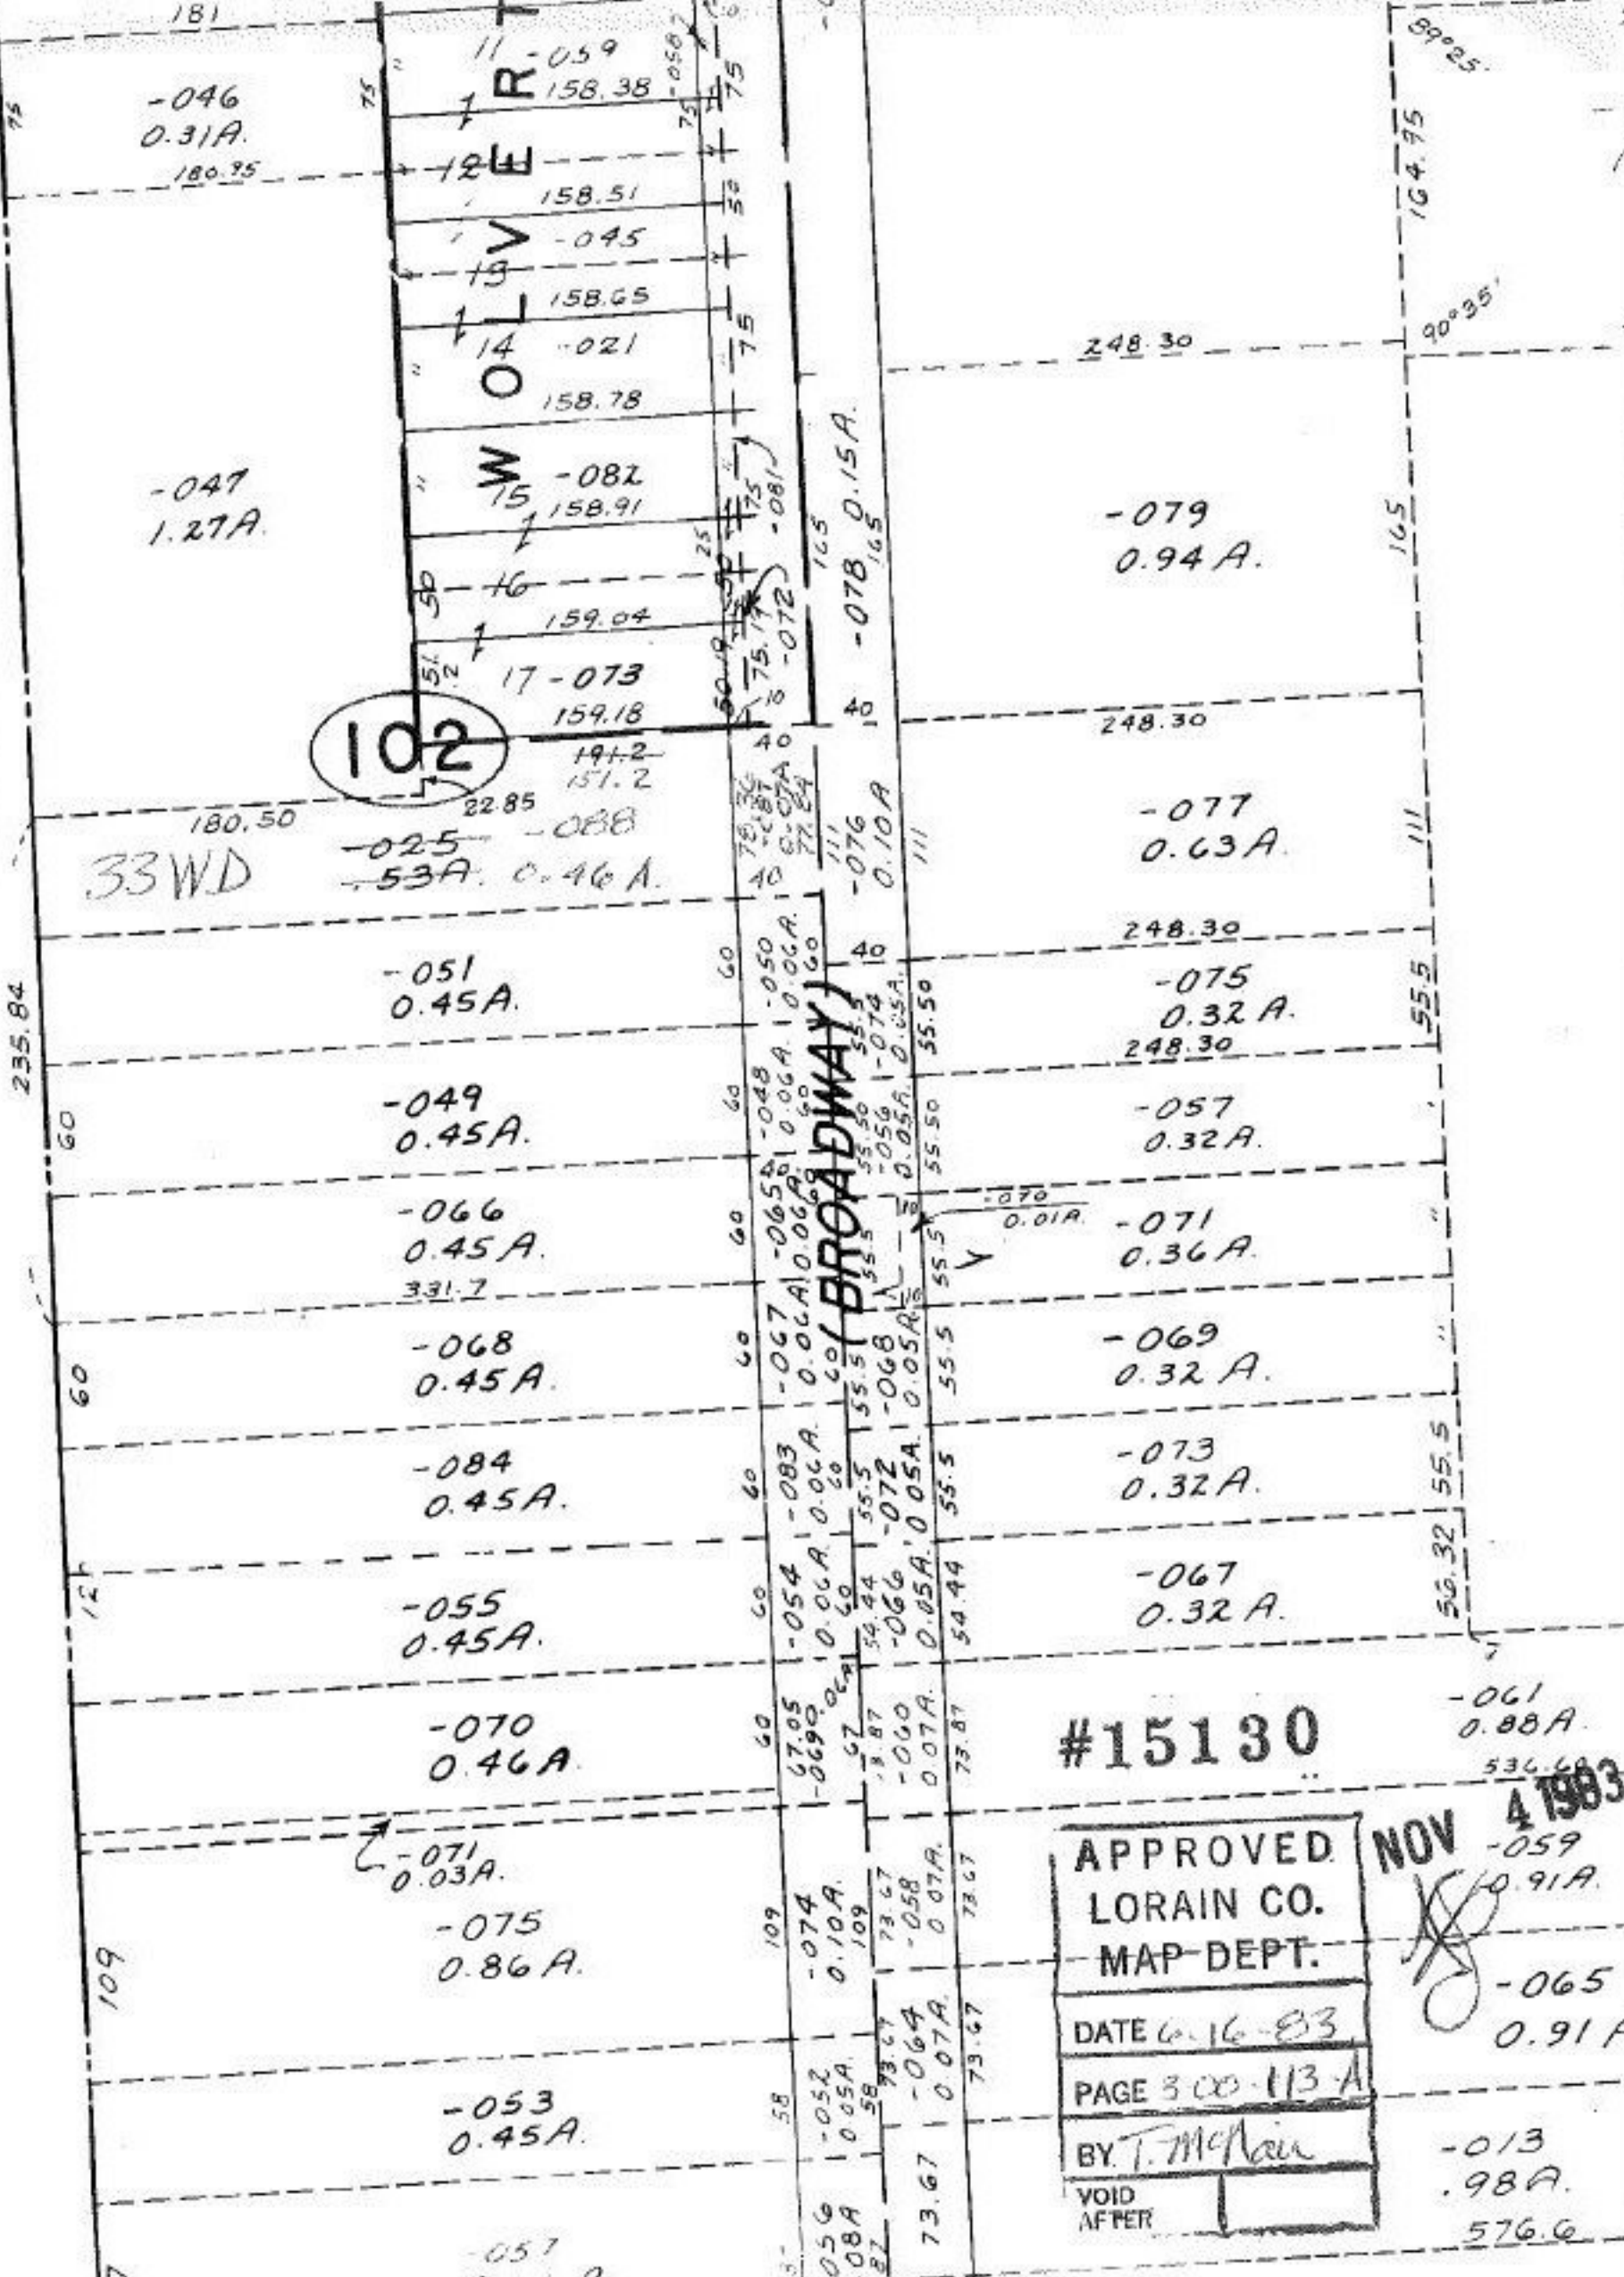

102

BROADWAY

#15130

APPROVED
 LORAIN CO.
 MAP-DEPT.
 DATE 6-16-83
 PAGE 300-113-A
 BY T. McNeil
 VOID AFTER

NOV 4 1983
 -059
 0.91A
 -065
 0.91A

-013
 .98A
 576.6

33WD

109

121

60

60

235.84

-046
0.31A
180.95

-047
1.27A

-051
0.45A

-049
0.45A

-066
0.45A
331.7

-068
0.45A

-084
0.45A

-055
0.45A

-070
0.46A

-071
0.03A

-075
0.86A

-053
0.45A

-057
0.66A

11-059
R 158.38

12W
158.51

13V
-045
158.65

14O
-021
158.78

15W
-082
158.91

16
159.04

17-073
159.18

19+2
151.2
22.85

-025
-53A, 0.46A












-079
0.94A

-077
0.63A

-075
0.32A
248.30

-057
0.32A

-071
0.36A

-069
0.32A

-073
0.32A

-067
0.32A

-061
0.88A
536.6

-065
0.91A

-013
.98A
576.6

248.30

248.30

248.30

248.30

89°25'

90°35'

165

111

55.5

55.5

56.32

536.6

576.6

-078 0.15A

-076 0.10A

-050 0.06A

-048 0.06A

-065 0.06A

-067 0.06A

-083 0.06A

-054 0.06A

-070 0.06A

-074 0.10A

-052 0.05A

-056 0.08A

-076 0.10A

-074 0.05A

-072 0.05A

-070 0.01A

-068 0.05A

-072 0.05A

-054 0.05A

-070 0.07A

-074 0.07A

-064 0.07A

-073 0.07A

75

75

75

75

75

60

60

60

60

60

60

60

60

60

60

60

60

60

60

60

60

60
























































