


1964.44

Pt - 016  
Pt 5.77A.

101

644.35

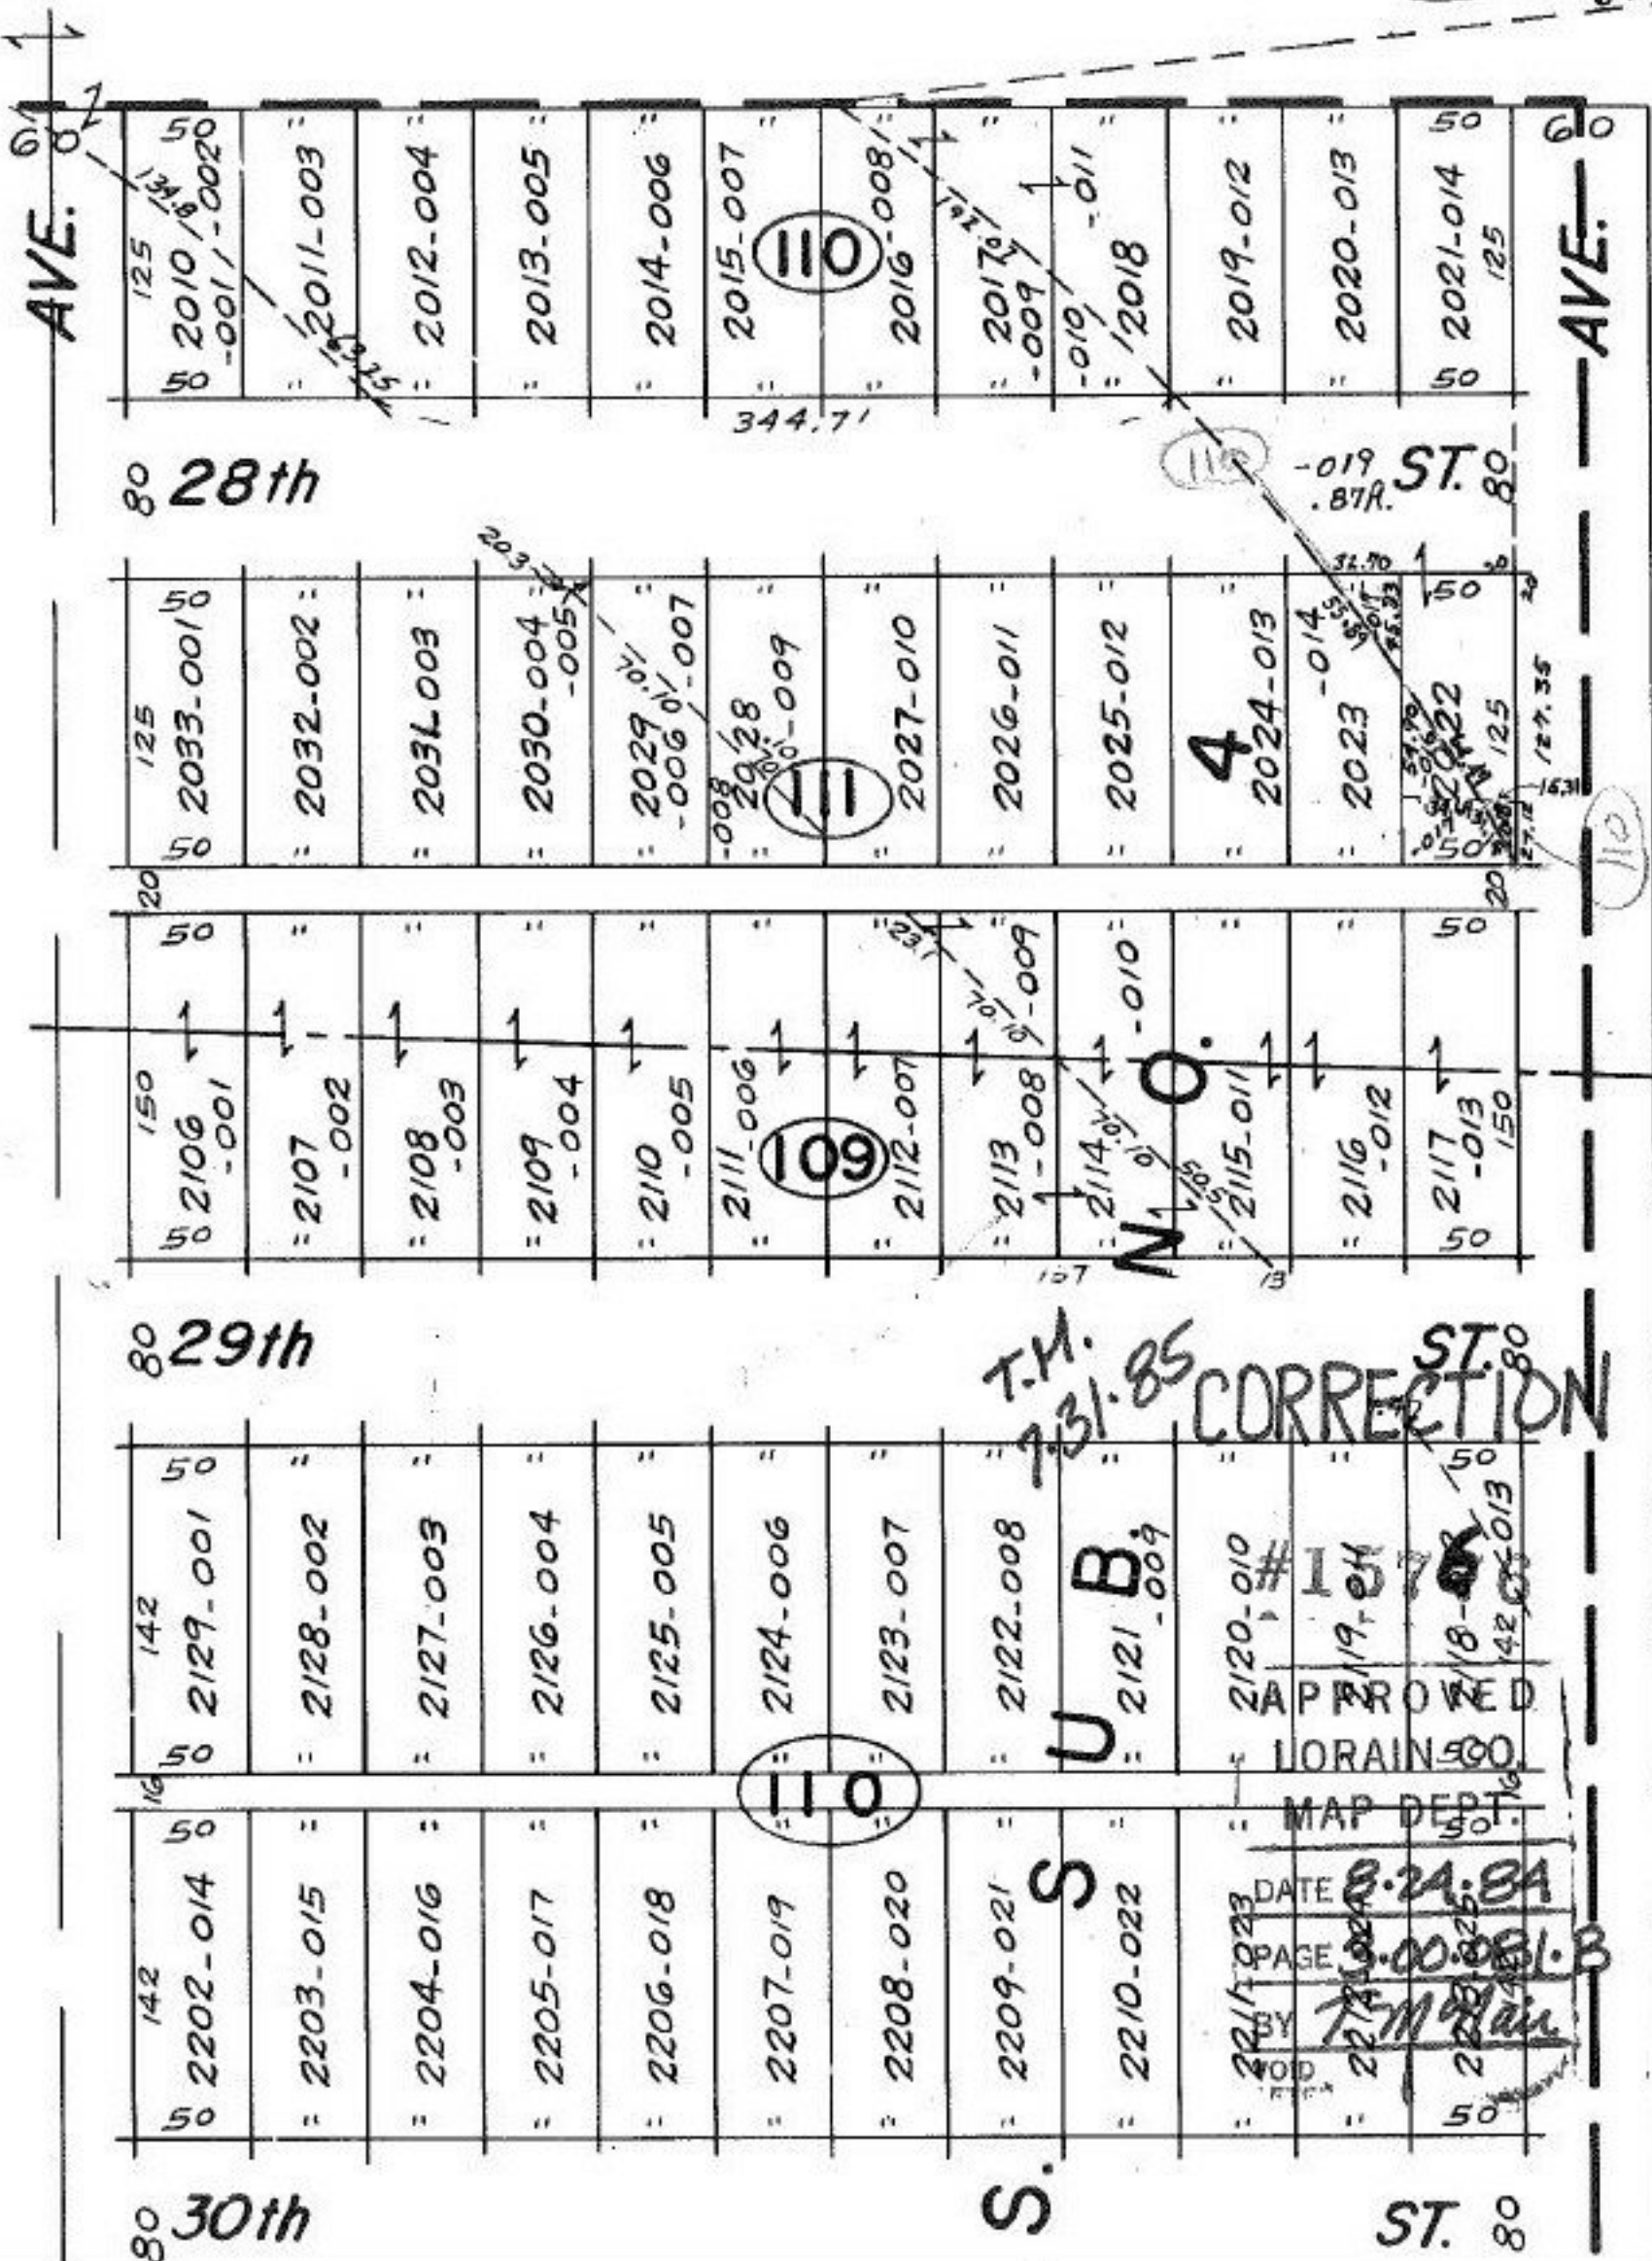

125 134.8 50  
2010-001 / -0020  
2011-003  
2012-004  
2013-005  
2014-006  
2015-007  
2016-008  
2017-009  
2018-010 / -011  
2019-012  
2020-013  
2021-014  
50 125 60

80 28th  
125 50  
2033-001 / 50  
2032-002  
2031-003  
2030-004 / -005  
2029-006 / -007  
2028-008 / -009  
2027-010  
2026-011  
2025-012  
4 2024-013  
2023-014  
2022-015  
50 125 20

150 50  
2106-001  
2107-002  
2108-003  
2109-004  
2110-005  
2111-006  
2112-007  
2113-008 / -009  
2114-010 / -011  
2115-011  
2116-012  
2117-013  
50 150

80 29th  
142 50  
2129-001  
2128-002  
2127-003  
2126-004  
2125-005  
2124-006  
2123-007  
2122-008  
2121-009  
2120-010  
APPROVED  
LORAIN  
MAP DEPT.  
DATE 8-24-84  
PAGE 3-00-081-3  
BY T.M. B  
22/1/84

142 50  
2202-014  
2203-015  
2204-016  
