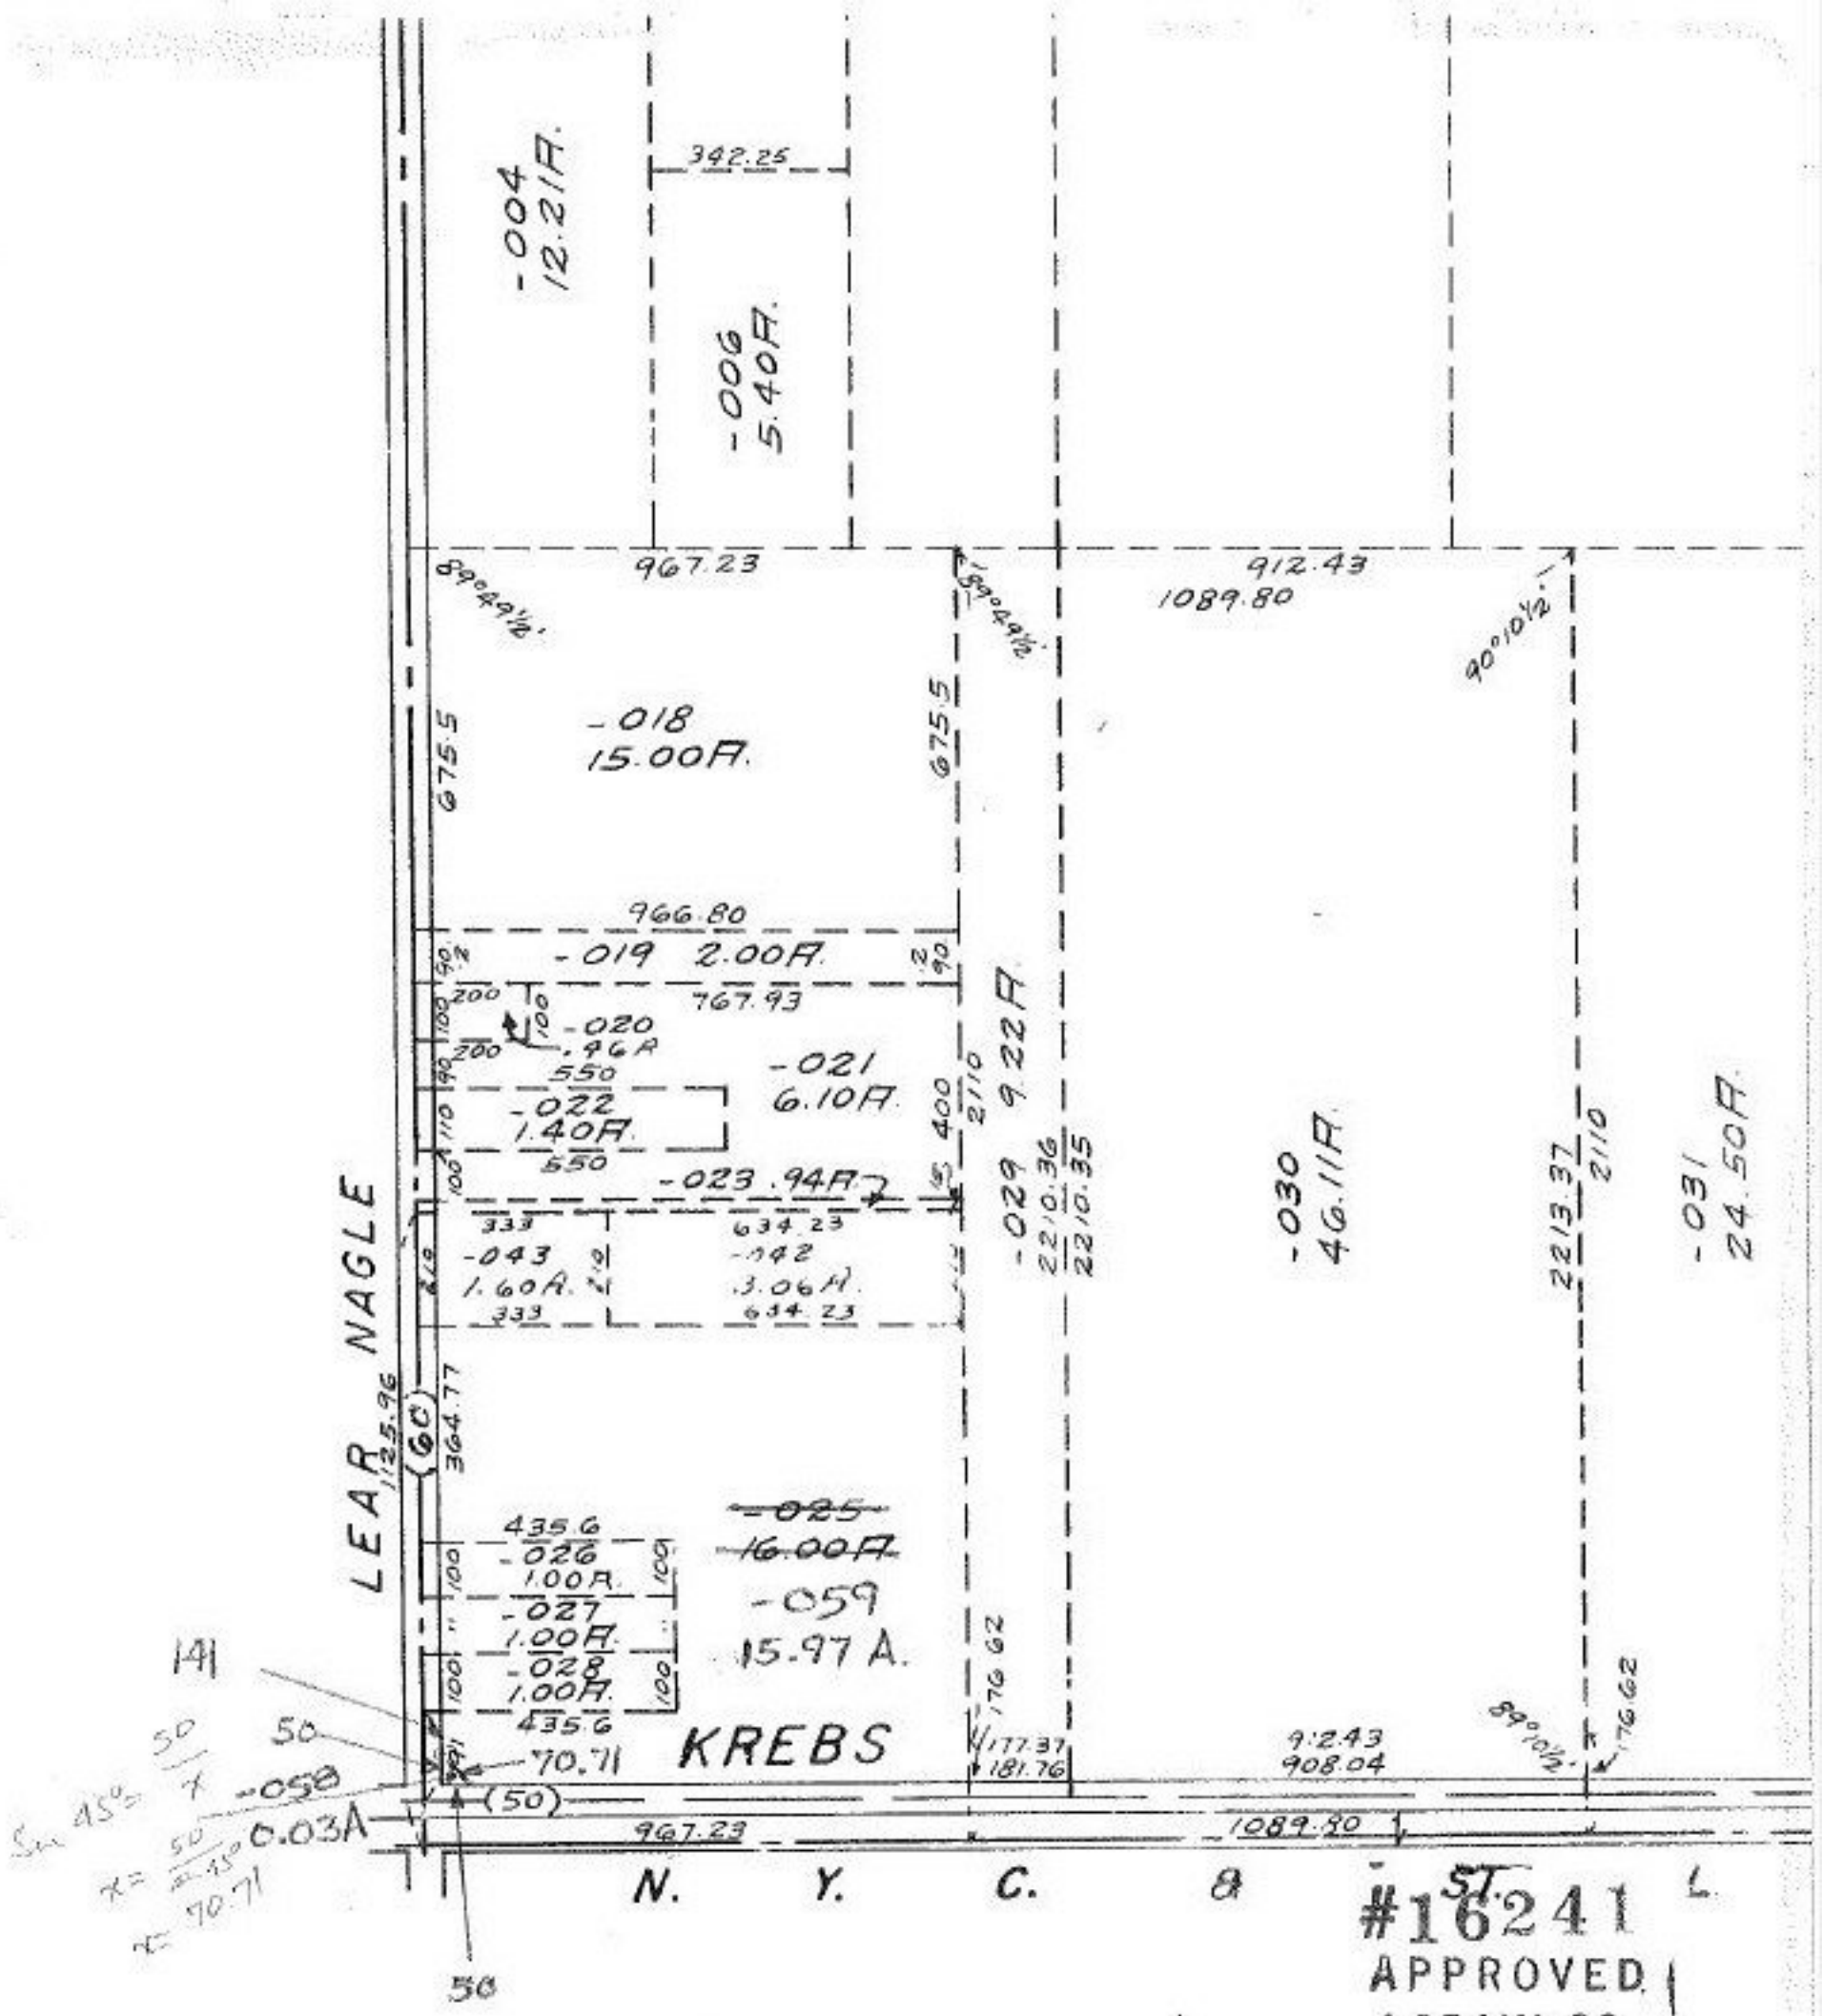

AVON LAKE

SCALE: 1" = 400'