


301


2808.40

LAGRANGE

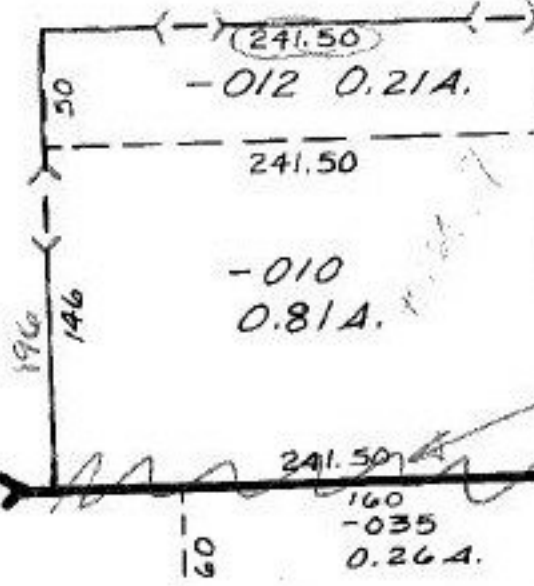

TAKE OUT #4 PEN
LEAVE #1 PEN - PARCEL
LINE

241.50
160
-035
0.26A.

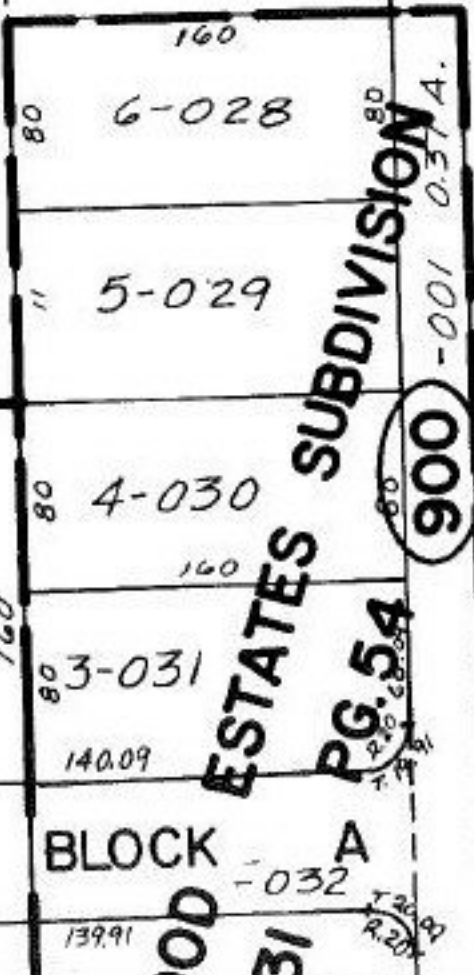

MAP CORRECTION

#16637

APPROVED
LORAIN CO.
MAP DEPT.
DATE 3.14.86
PAGE 15-00-036 B
BY T. McMain
VOID AFTER

PERWOOD
VOL. 32
ESTATES

8-037
9-038
10-039
971-1000

900

ESTATES SUBDIVISION
PG. 54
BLOCK A
31

7-25-86

-002
0.45A.

BLOCK A

-032

139.91

PG. 54

900

80

60

146

50

241.50

196

146

50

241.50

146

50

241.50