


1907

13 F

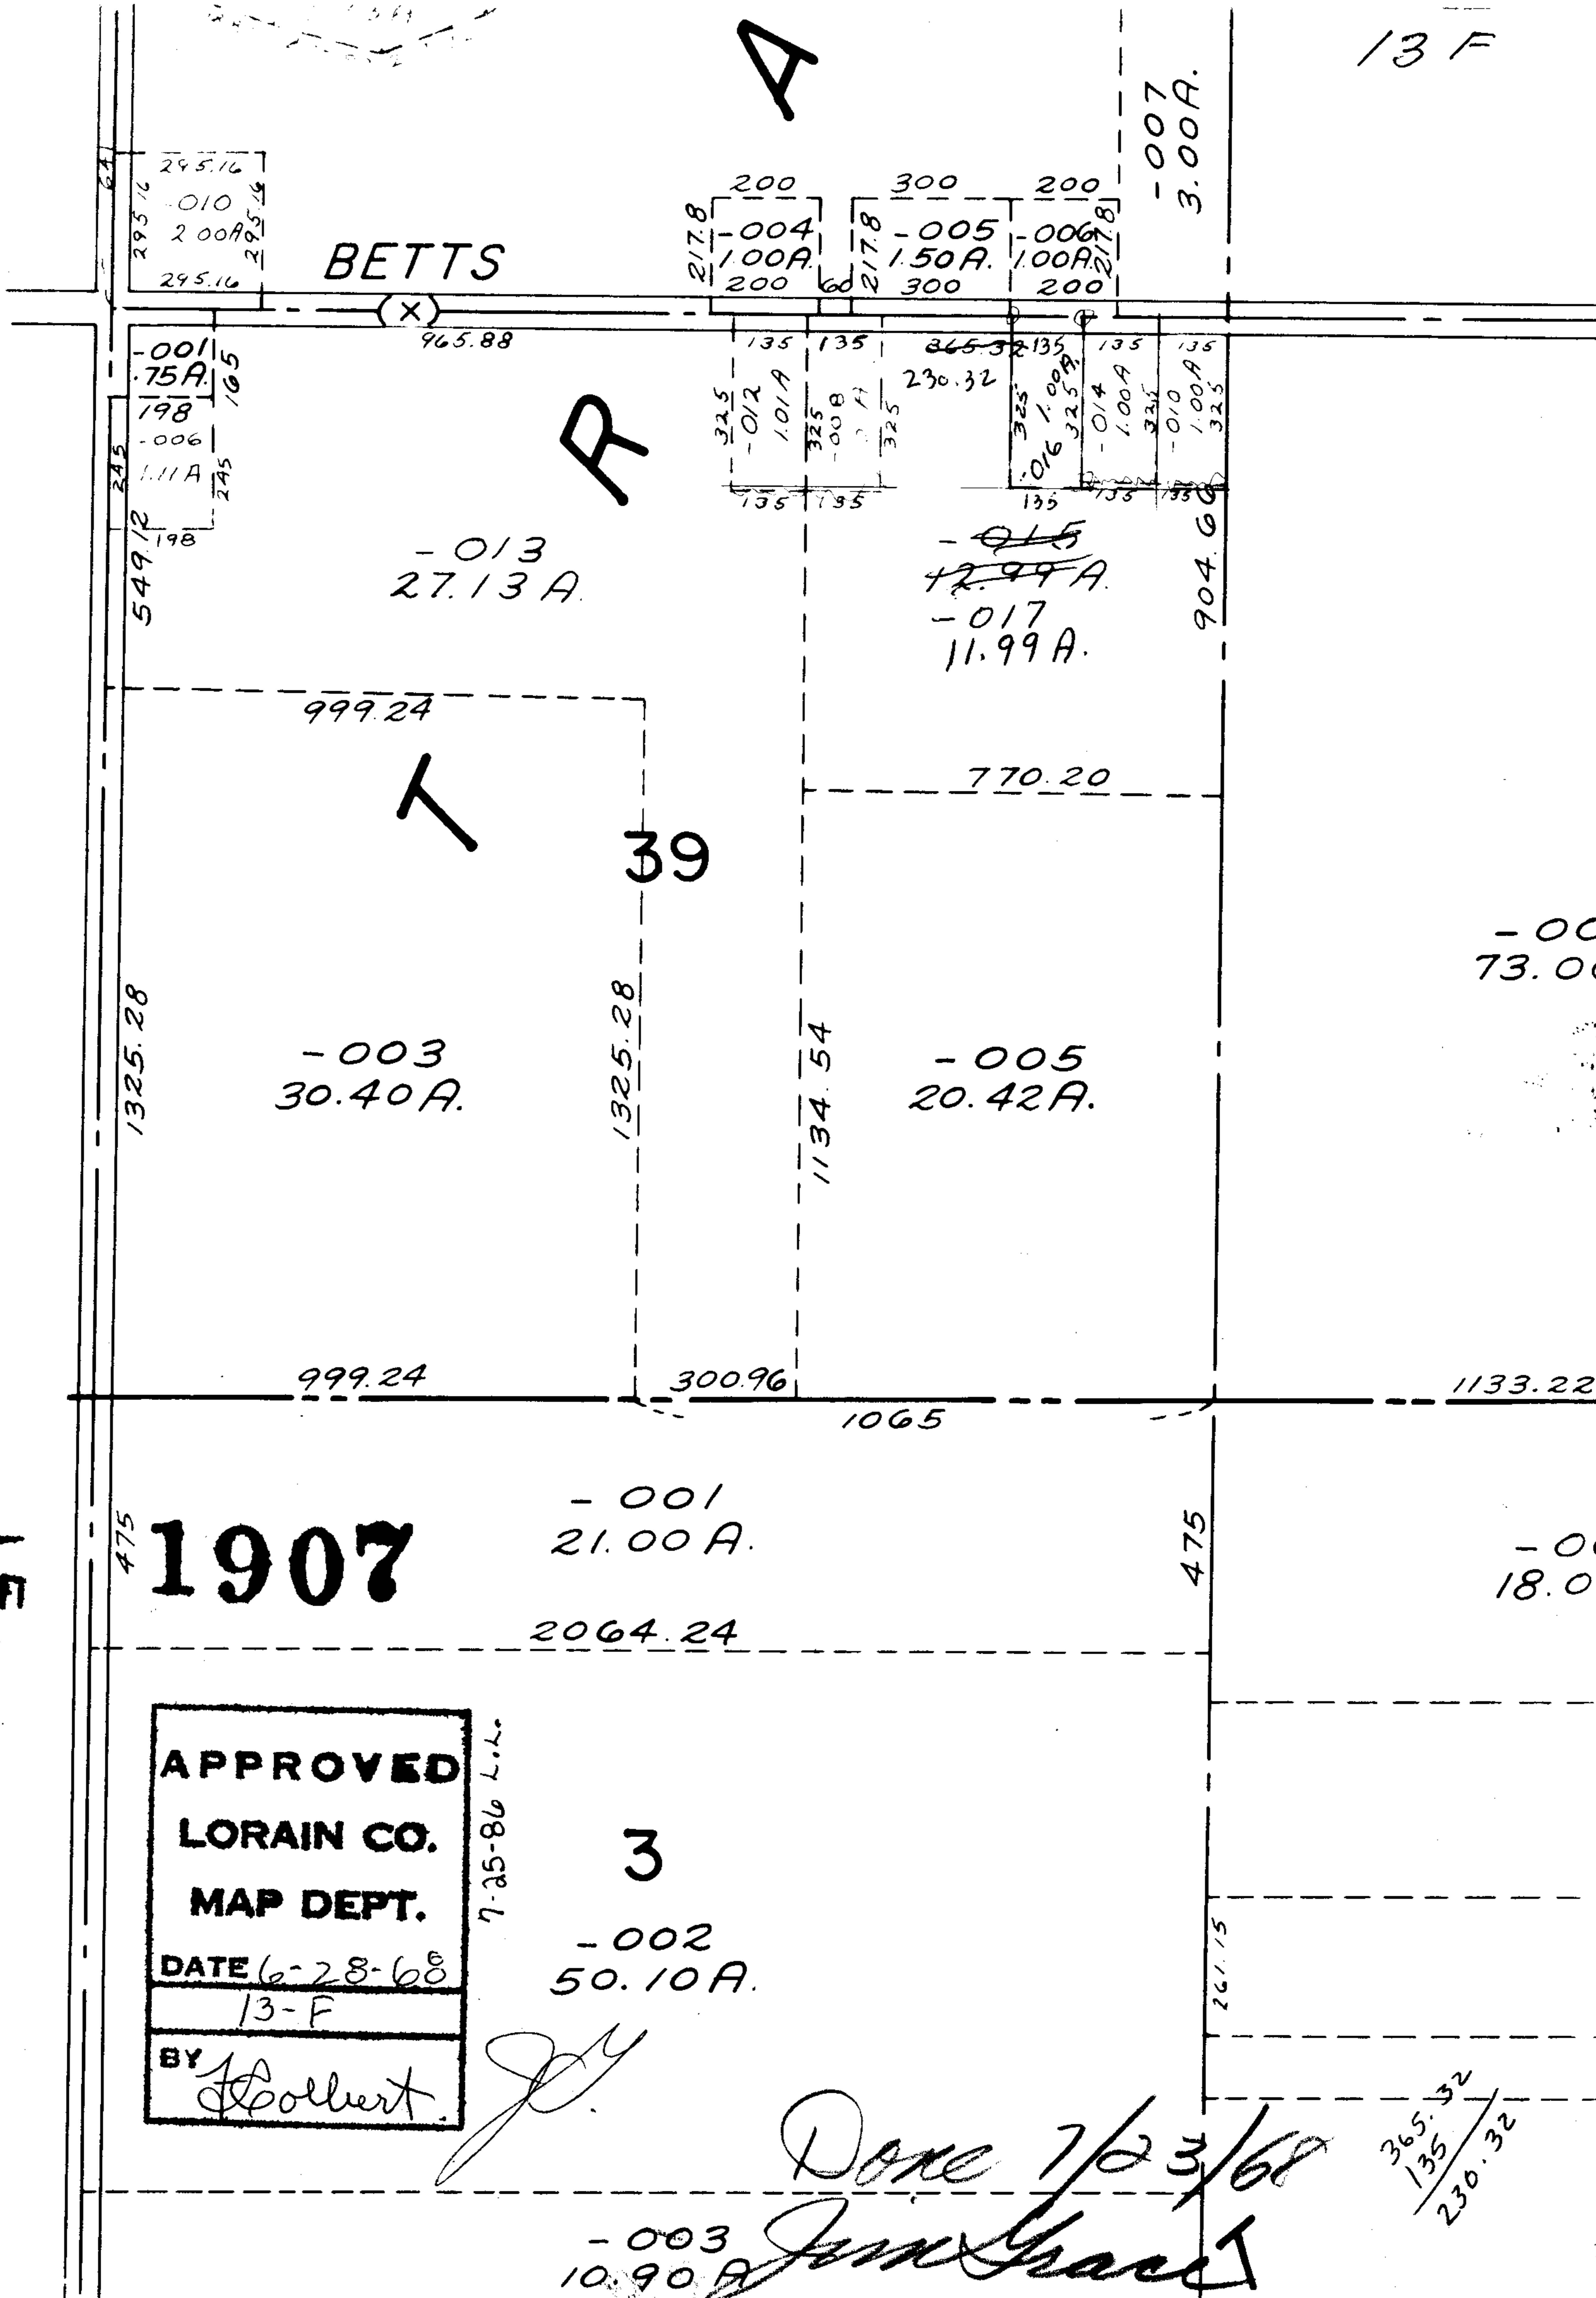

135
-405

13-F

APPROVED
LORAIN CO.
MAP DEPT.
 DATE 6-28-68
 13-F
 BY J. J. Colbert.

7-25-86 L.L.L.

3
 -002
 50.10 A.

Done 7/23/68
 Jim Grant

365.32
 135
 230.32

-00
73.00

-00
18.00

-003
10.90 A.

BETTS

R

A

39

1907

-013
27.13 A.

-003
30.40 A.

-005
20.42 A.

-001
21.00 A.

~~-015~~
~~42.99 A.~~
 -017
 11.99 A.

-001
75 A.

198

-006

1.11 A.

198

549.12

245

245

105

245

245

965.88

999.24

1325.28

1325.28

1134.54

999.24

300.96

1065

1133.22

475

475

261.15

295.16
-010
2.00 A.
295.16

217.8
200
-004
1.00 A.
200

300
217.8
-005
1.50 A.
300

200
217.8
-006
1.00 A.
200

-007
3.00 A.

325
-012
1.01 A.
325

325
-008
1.01 A.
325

325
-016
1.00 A.
325

325
-014
1.00 A.
325

325
-010
1.00 A.
325

135

135

