


SEE 3-00-035

3-00-034A

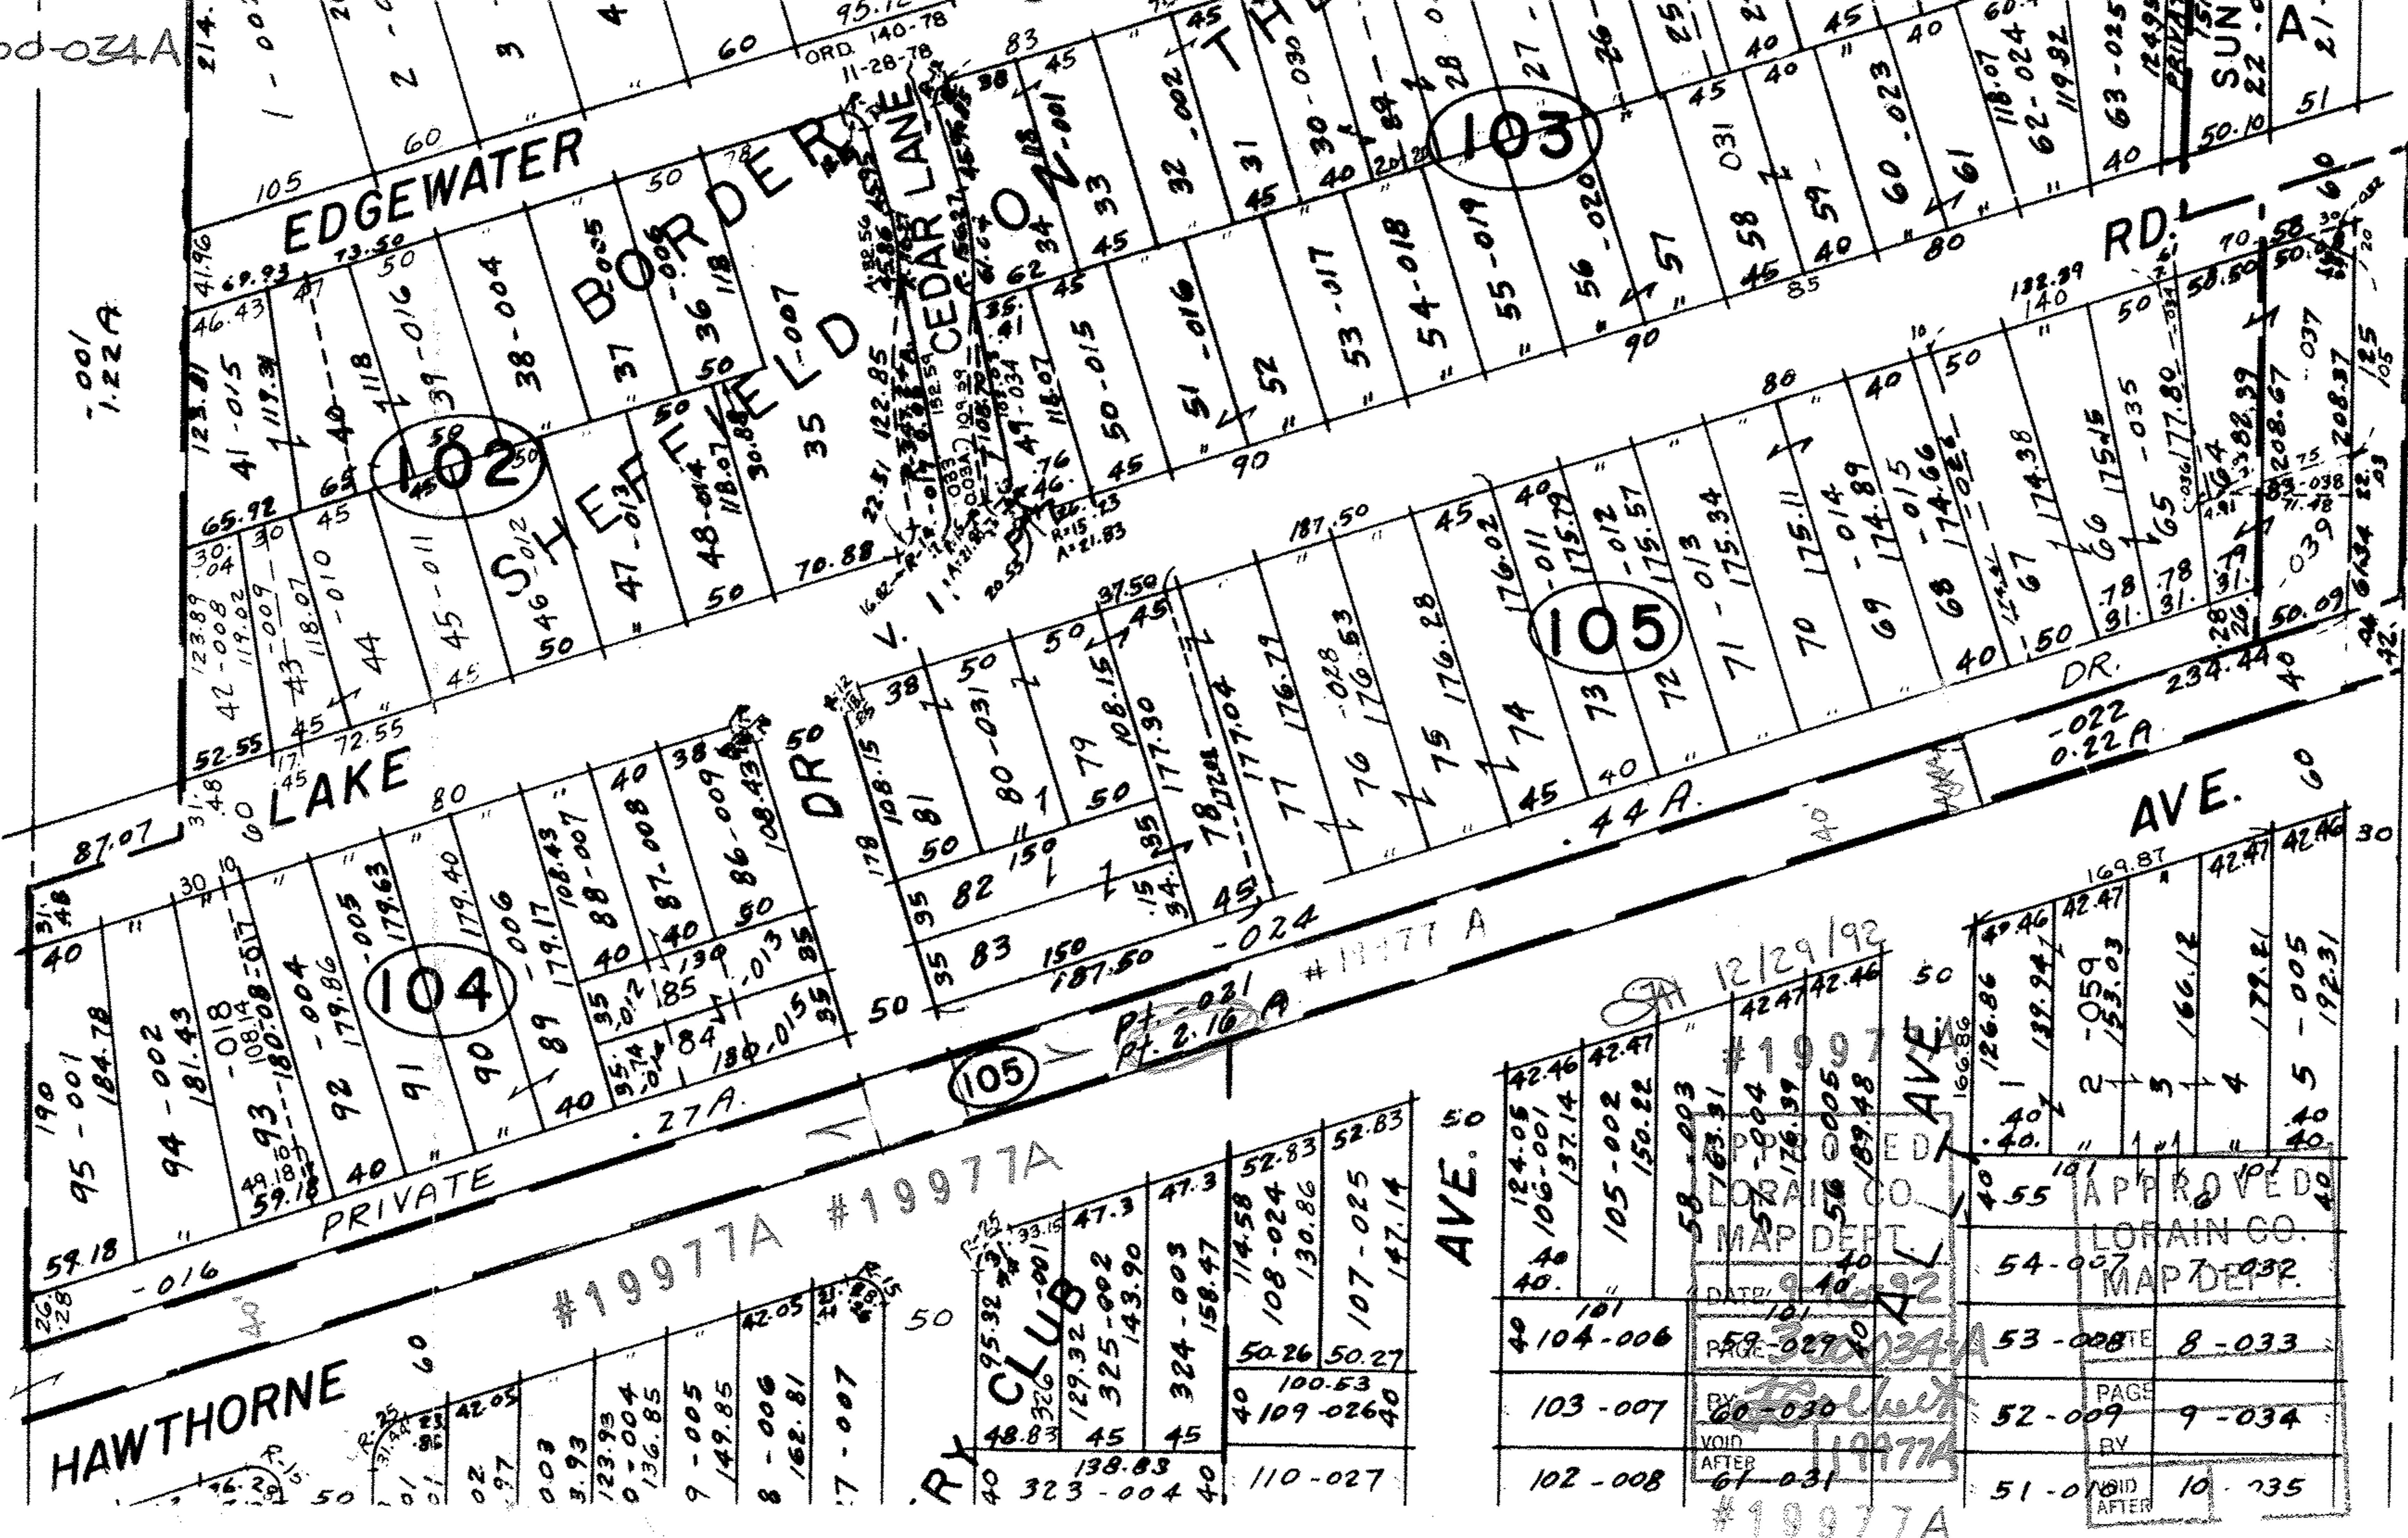

HAWTHORNE

RY CLUB #19977A

EDGEWATER

LAKE

PRIVATE

DR.

DR.

AVE.

AVE. 50

104-006	105-002	58-003	55-019	56-020	57	58	59	60-023	61	62-024	63-025	64	65	
---------	---------	--------	--------	--------	----	----	----	--------	----	--------	--------	----	----	-----	-----	-----	-----	-----	-----

AVE.



SEE 3-00-033-A