

POSSIBLE SPLIT

322-7240


SPLIT

- ① SPLIT MUST BE SURVEYED WITH SURVEY MAP SEE 6.
- ② LEGAL DOES NOT CLOSE 1 TO 10,000.00
- ③ EXCEPTION IS GOOD ?

SEE DETAIL ON 6-64

57

BLVD.

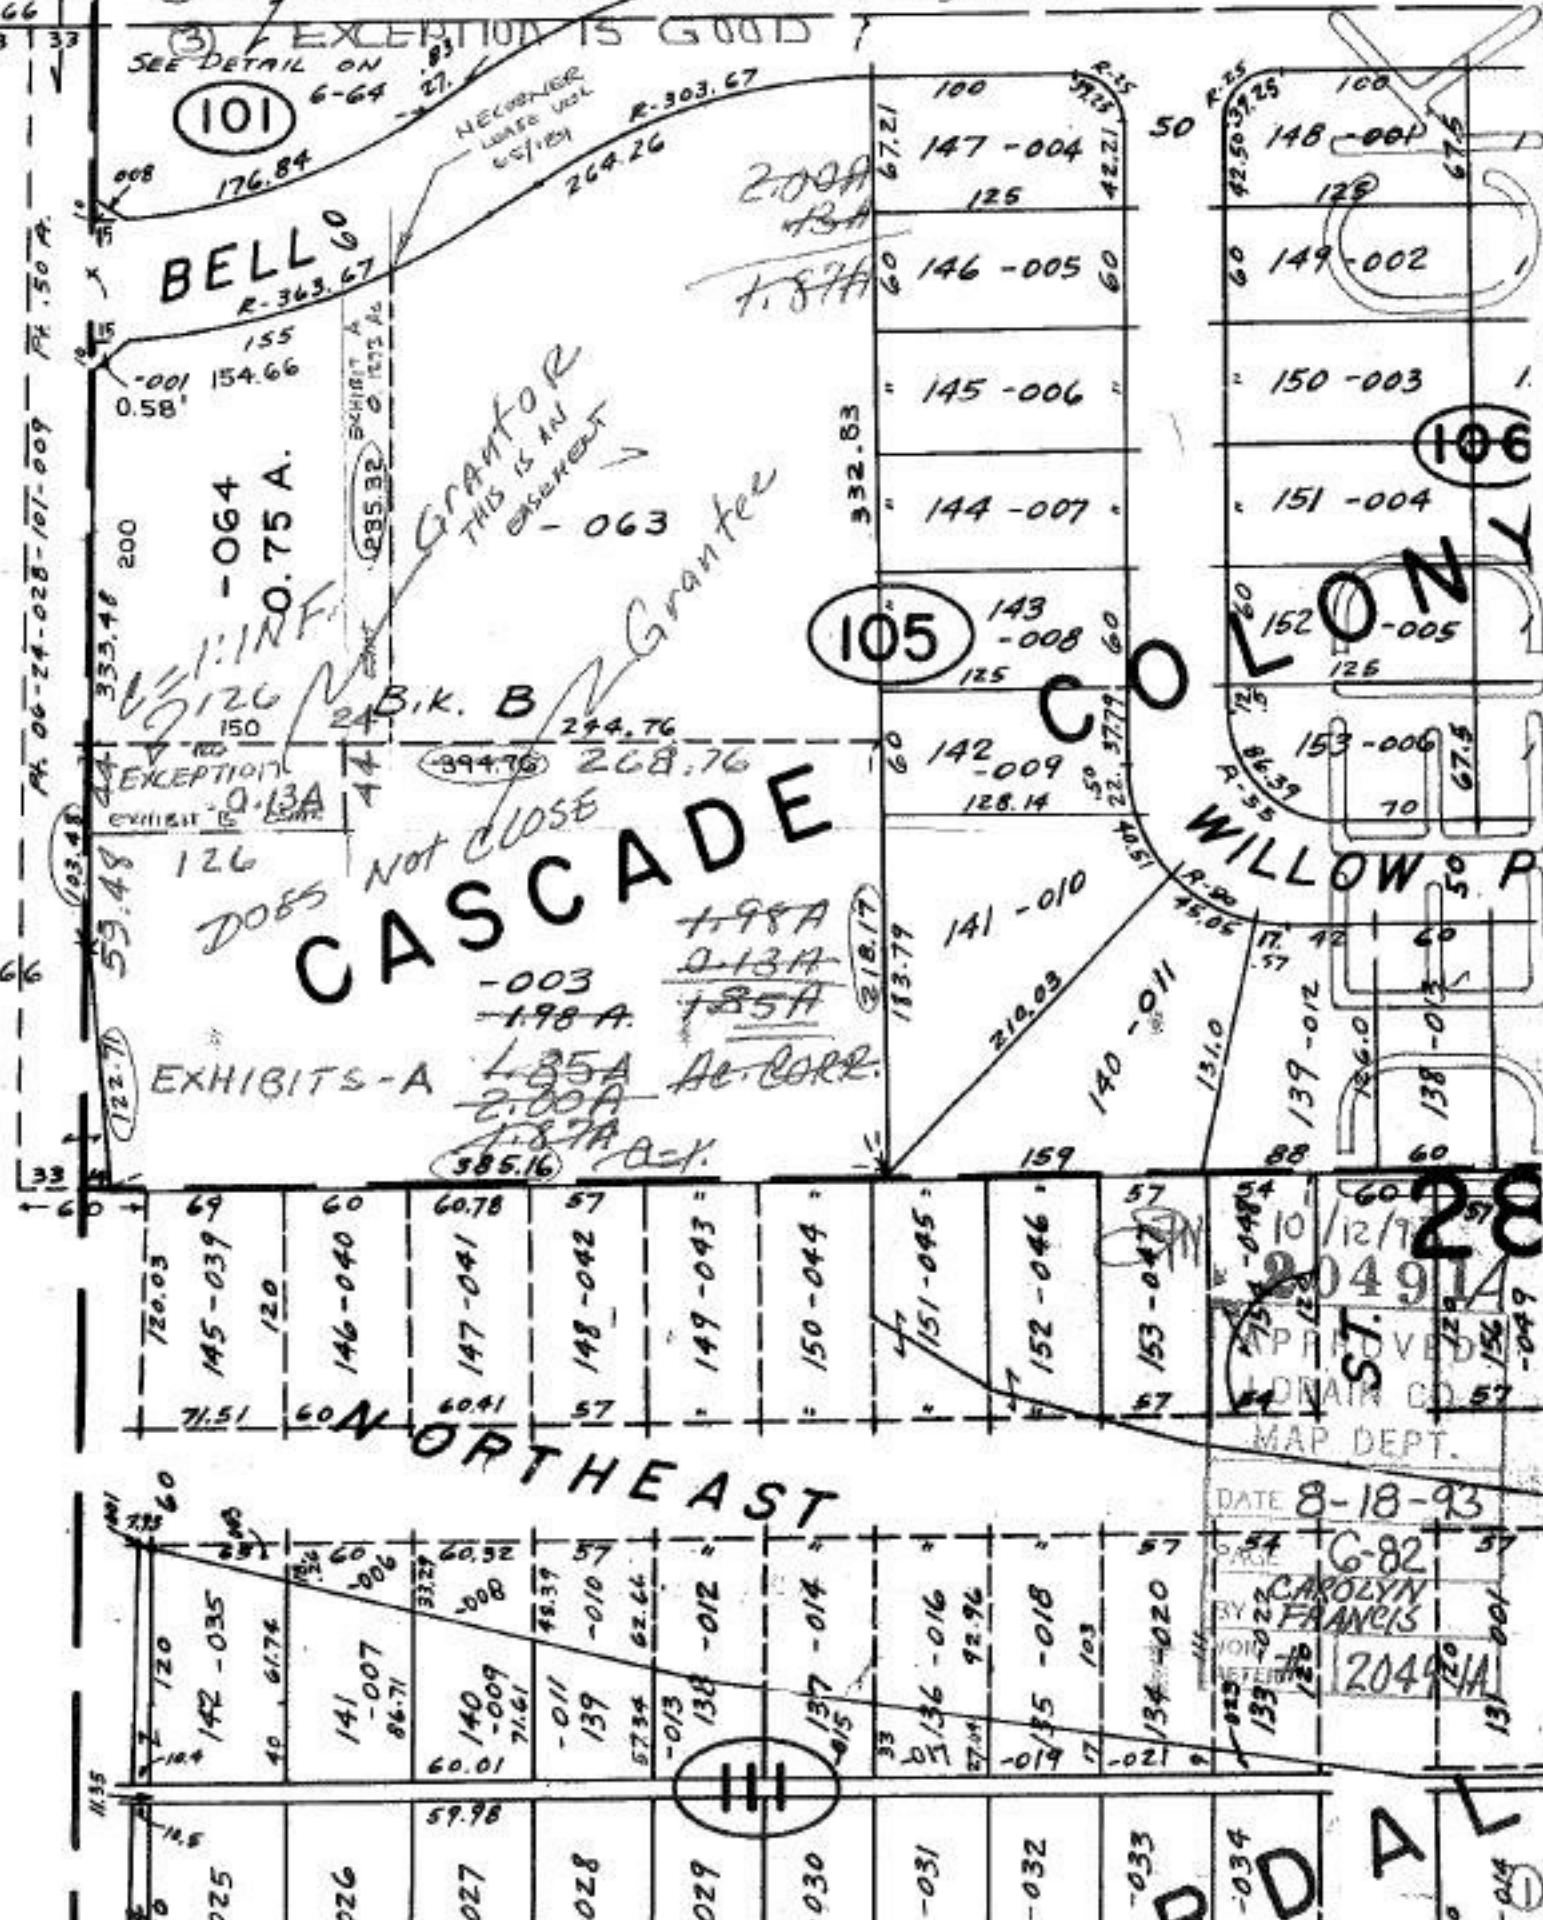

101

BELL R-363.67

-064 0.75 A.


105

106

WILLOW ST.

NORTHEAST

DATE 8-18-93

BY CAROLYN FRANCIS

2049A

ST. 28

MAP DEPT.

131

132

133

134

135

155 0.58'

150 200

126 150

















