

06-22-018-113 - FILED 4/14/72

- 033' ORV 1259 P. 602

- 038' ORV 1259 P. 600

DEPTH CORRECTION

DEPTH CORRECTION PER ALLEY VACATION:

VACTED ALLEY IN CLEARVIEW SUBD. VOL. 10, PAGE 8

RES. NO. 96-279 DATED: 3-28-1996


PARCEL NUMBERS HAVING DEPTH CORRECTION:

06-22-018-113-033 DEPTH FROM: 180X112 TO: 180X119.50

06-22-018-113-038 DEPTH FROM: 180X112 TO: 180X119.50

NORTH BRIDGE RD.

254

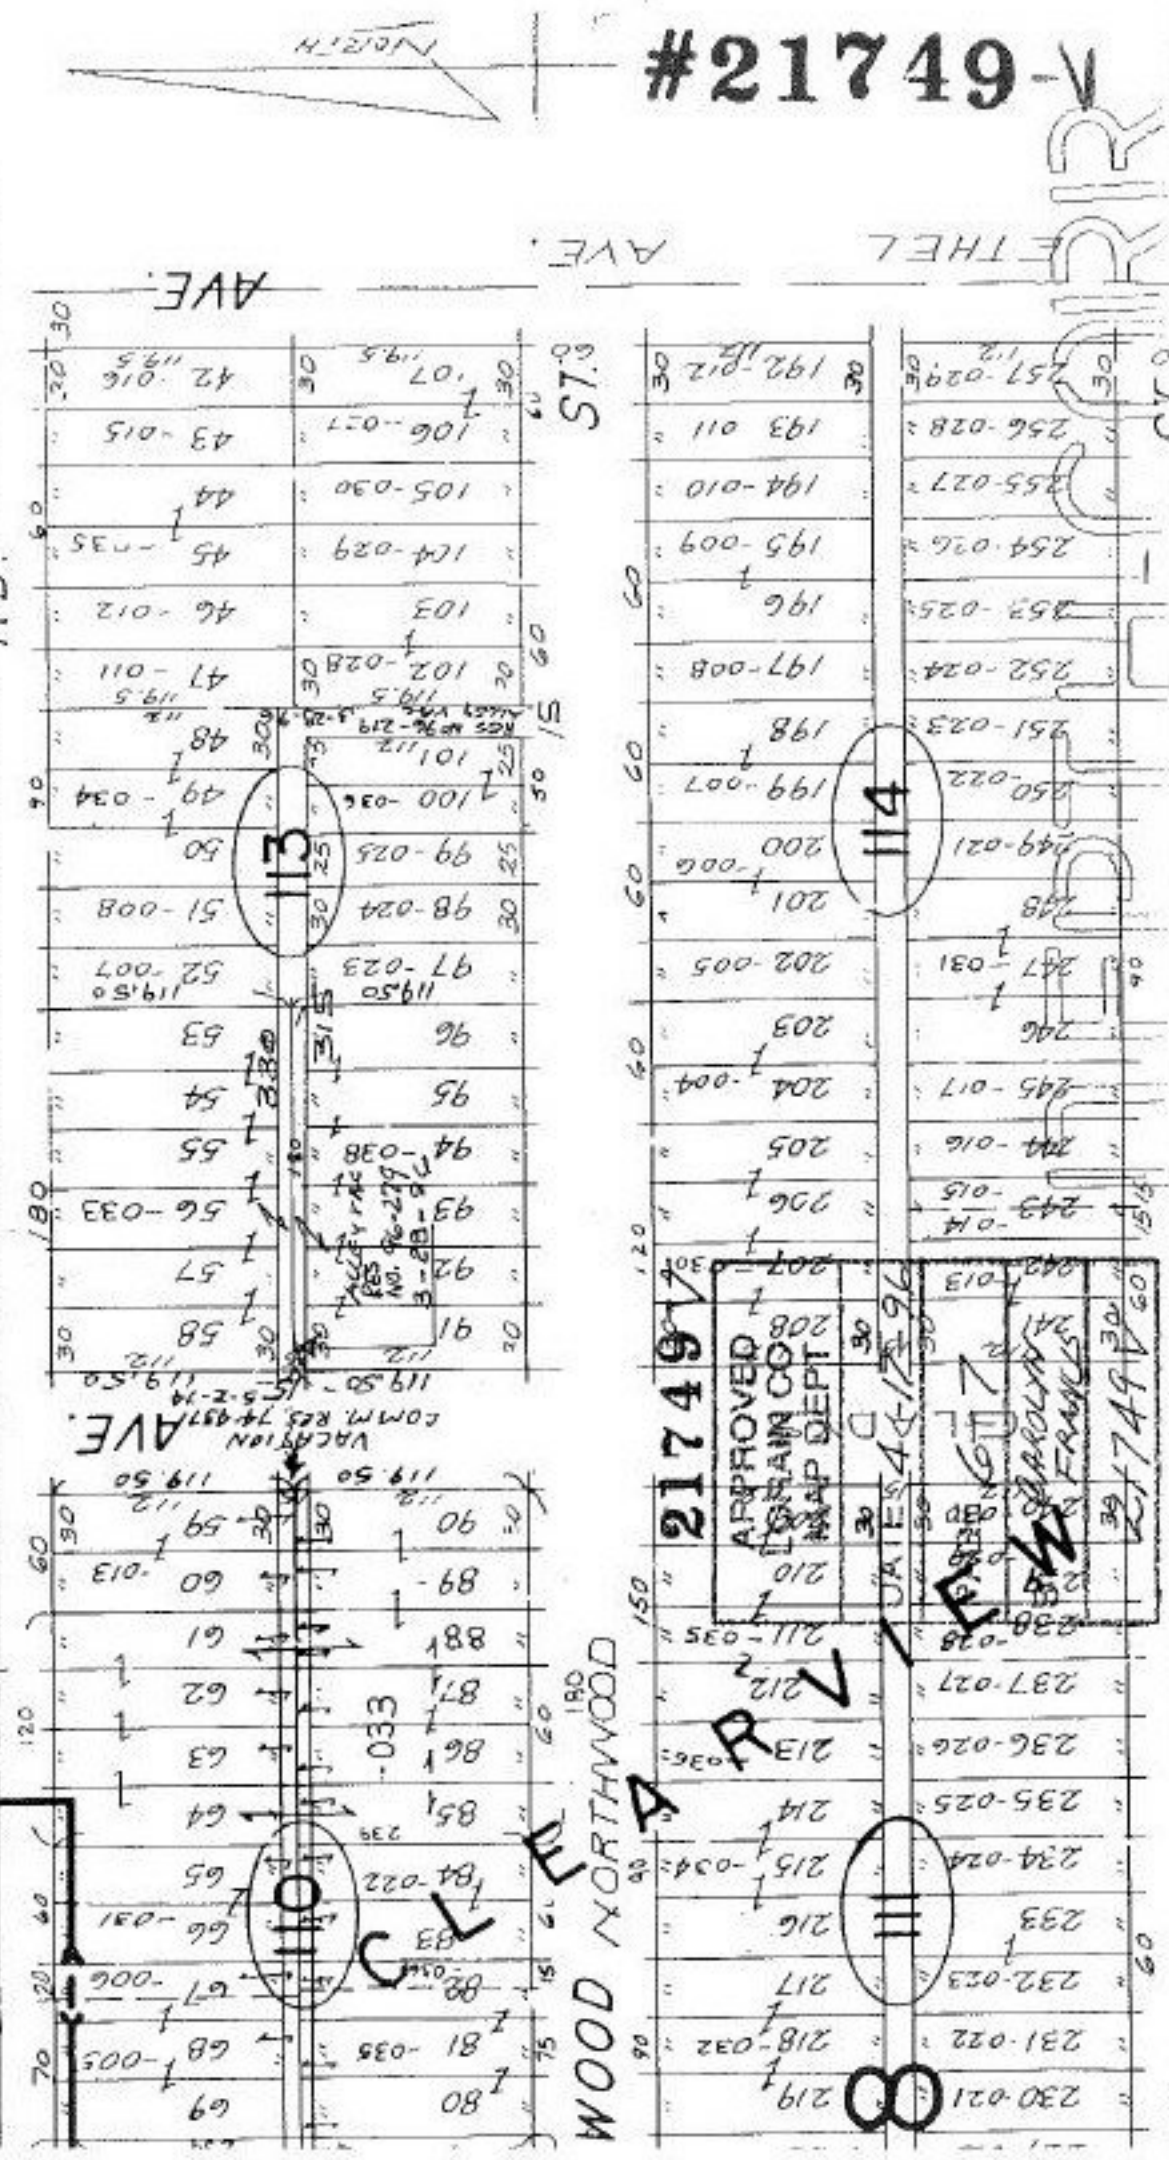

#21749

THE AIR

APPROVED  
 LOAN CO  
 MAP DEPT  
 210  
 211-035  
 212  
 213-036  
 214  
 215-034  
 216  
 217  
 218-032  
 219  
