

#22 235

* 22229

23-WD

PT. 05-00-056-000-050
PT. 40.58 A.

W.

VA.

681

038 A

1119.02

-012
6.32 A.

30 WD
22235

APPROVED LORAIN CO. MAP DEPT	
PAGE	500 ^{032 A} 501
BY	<i>[Signature]</i>
22235	


-043

2.10 A.

-042
1.92 A.

[Signature]

MILAN-ELYRIA

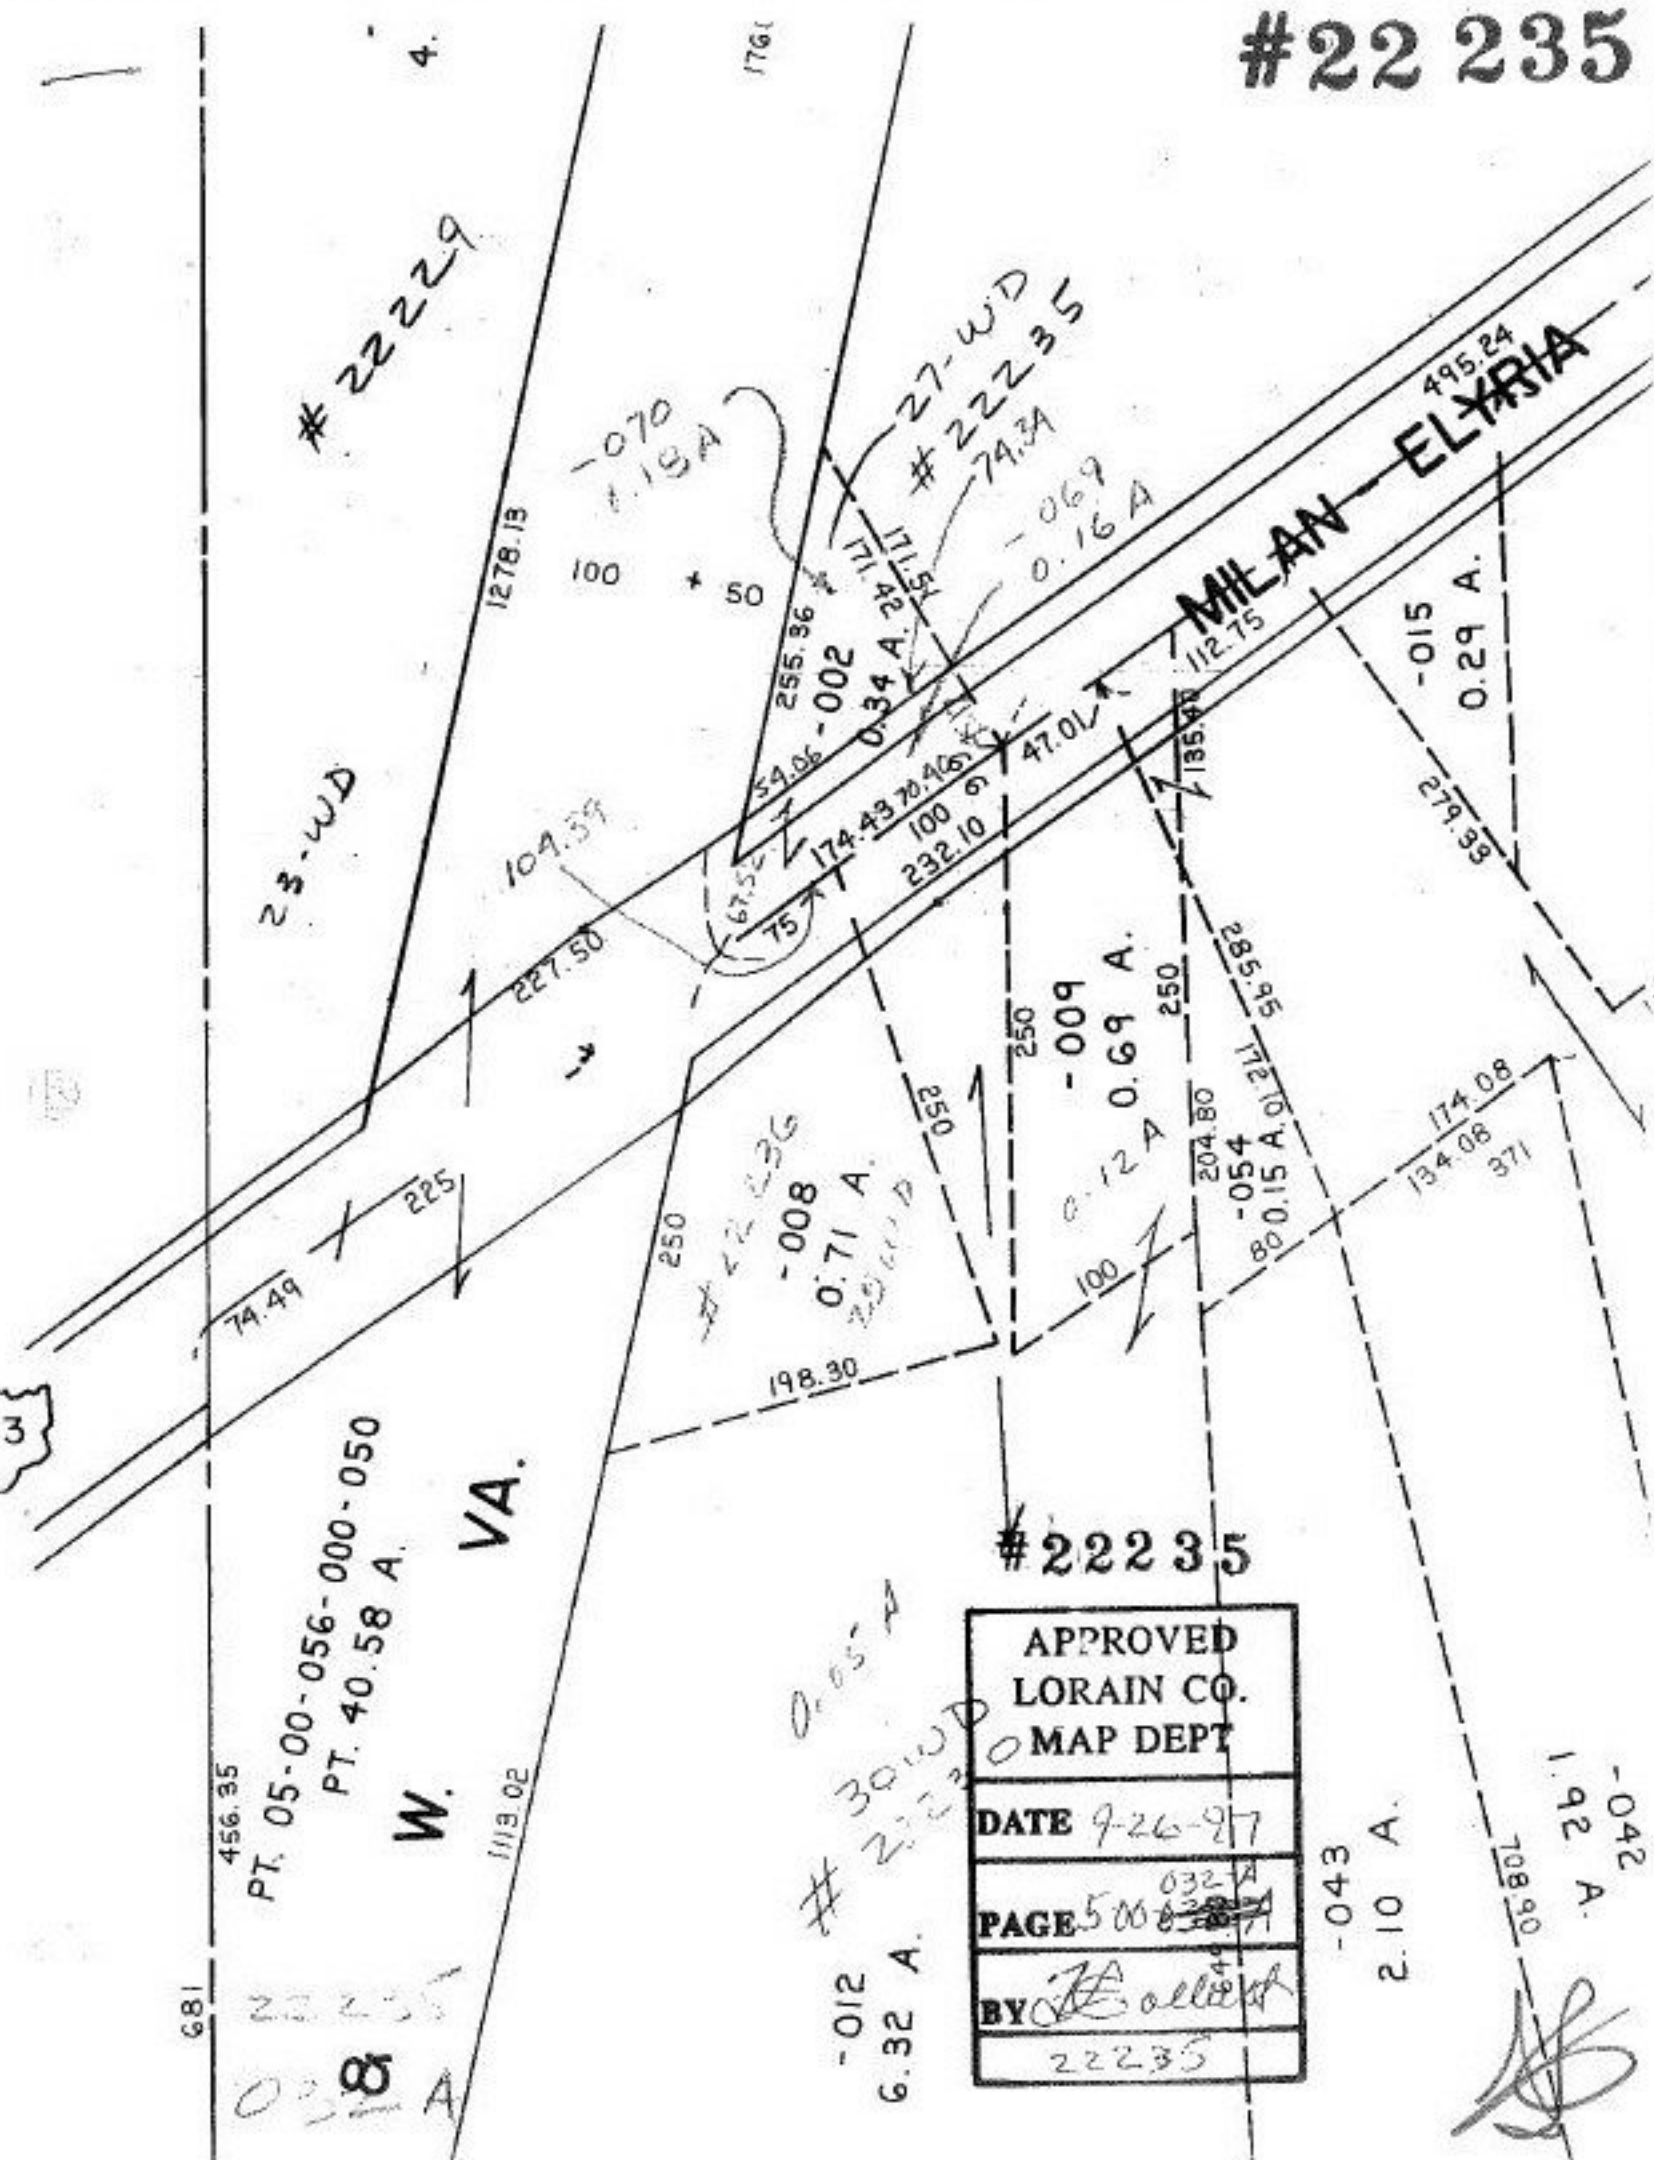

1761

1278.13

100

50

171.42

171.5
























4.

109.59

227.50

74.49

225

250

250

250








1070

18A

54.06

0.34 A.

174.43

100

232.10

198.30

0.71 A.





























































