


SEE 2-02-004-B

3631

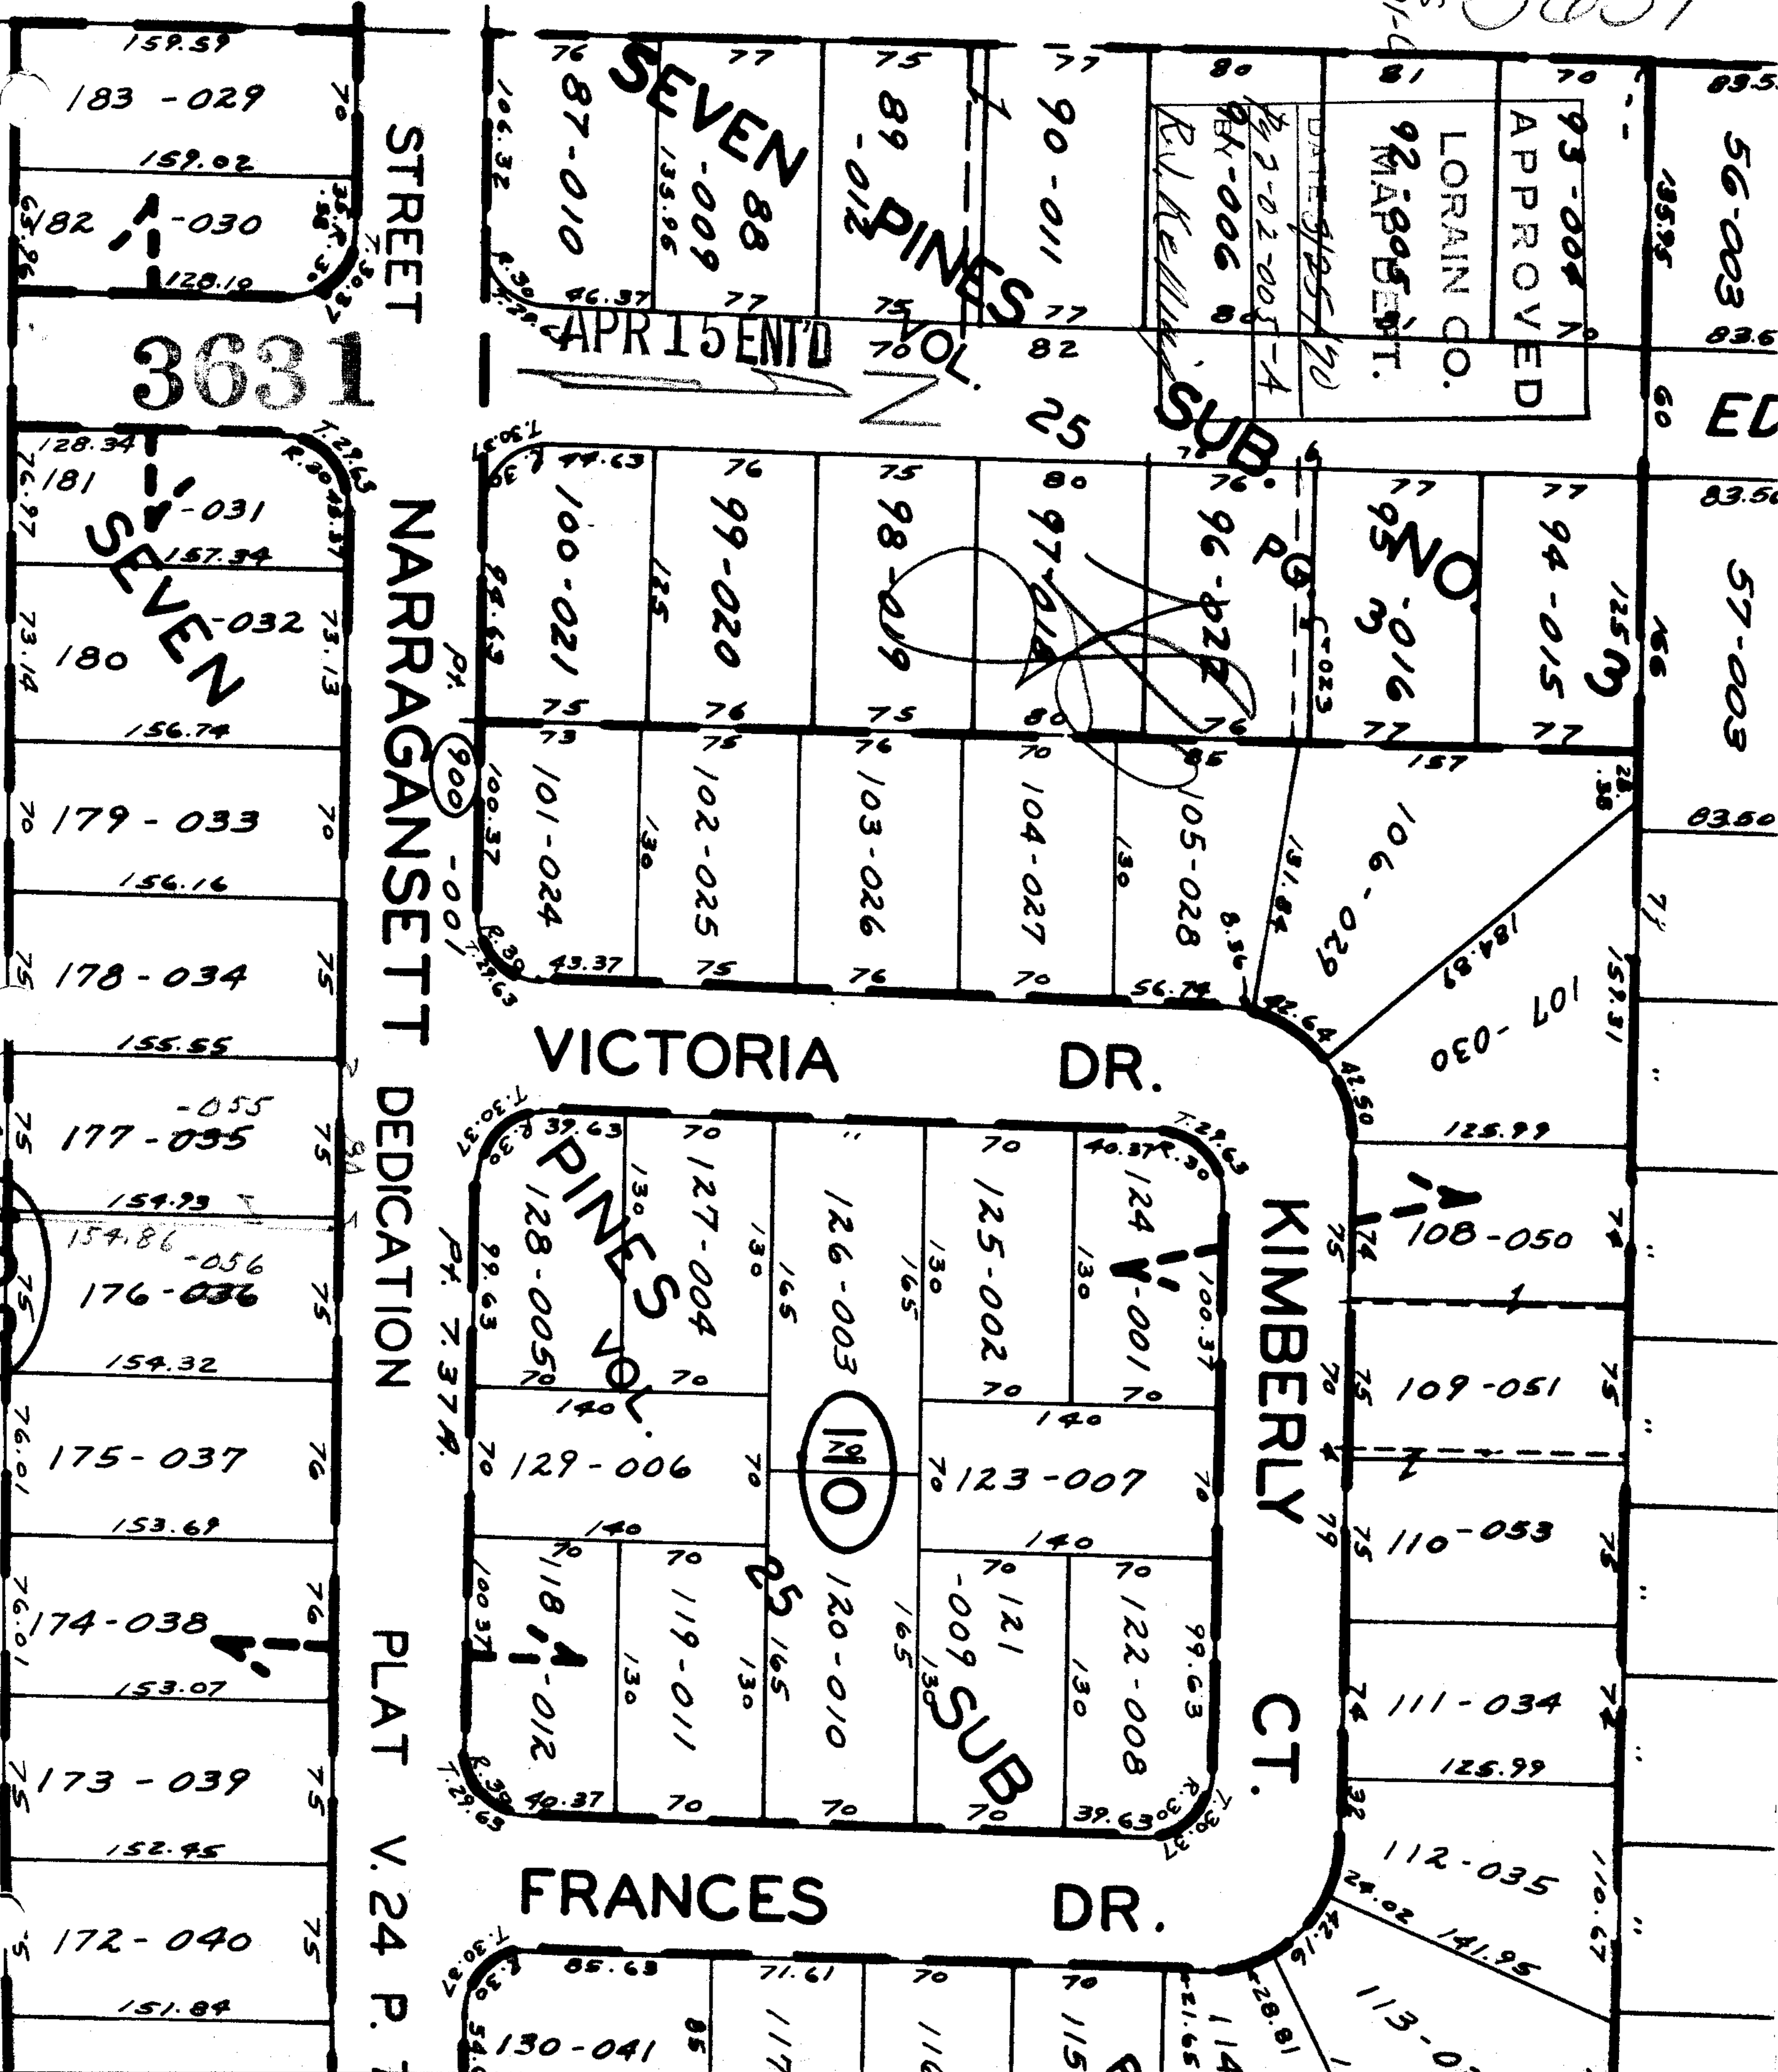

STREET NARRAGANSETT DEDICATION PLAT V. 24 P. 1

VICTORIA DR.

FRANCES DR.

KIMBERLY CT.

SEVEN
88
-009
APR 15 EN'D

PINES
VOL. 25

92-005
LORAIN CO.
APPROVED
93-004

PINES
VOL. 25
127-004
128-005

126-003
120-010
123-007

124-001
125-002
122-008
121-009
SUB

3631

SEVEN

09

140

130

130

130

130

130

130

130

130

130

130

130

56-003

57-003





APPROVED

LORAIN CO.

92-005

93-004

94-015

95-016

96-022

97-018

98-019

99-020

100-021

101-024

102-025

103-026

104-027

105-028

106-029

107-030

108-050

109-051

110-053

111-034

172-040

173-039

174-038

175-037

176-036

177-035

178-034

179-033

180-032

181-031

182-030

183-029































