


3752

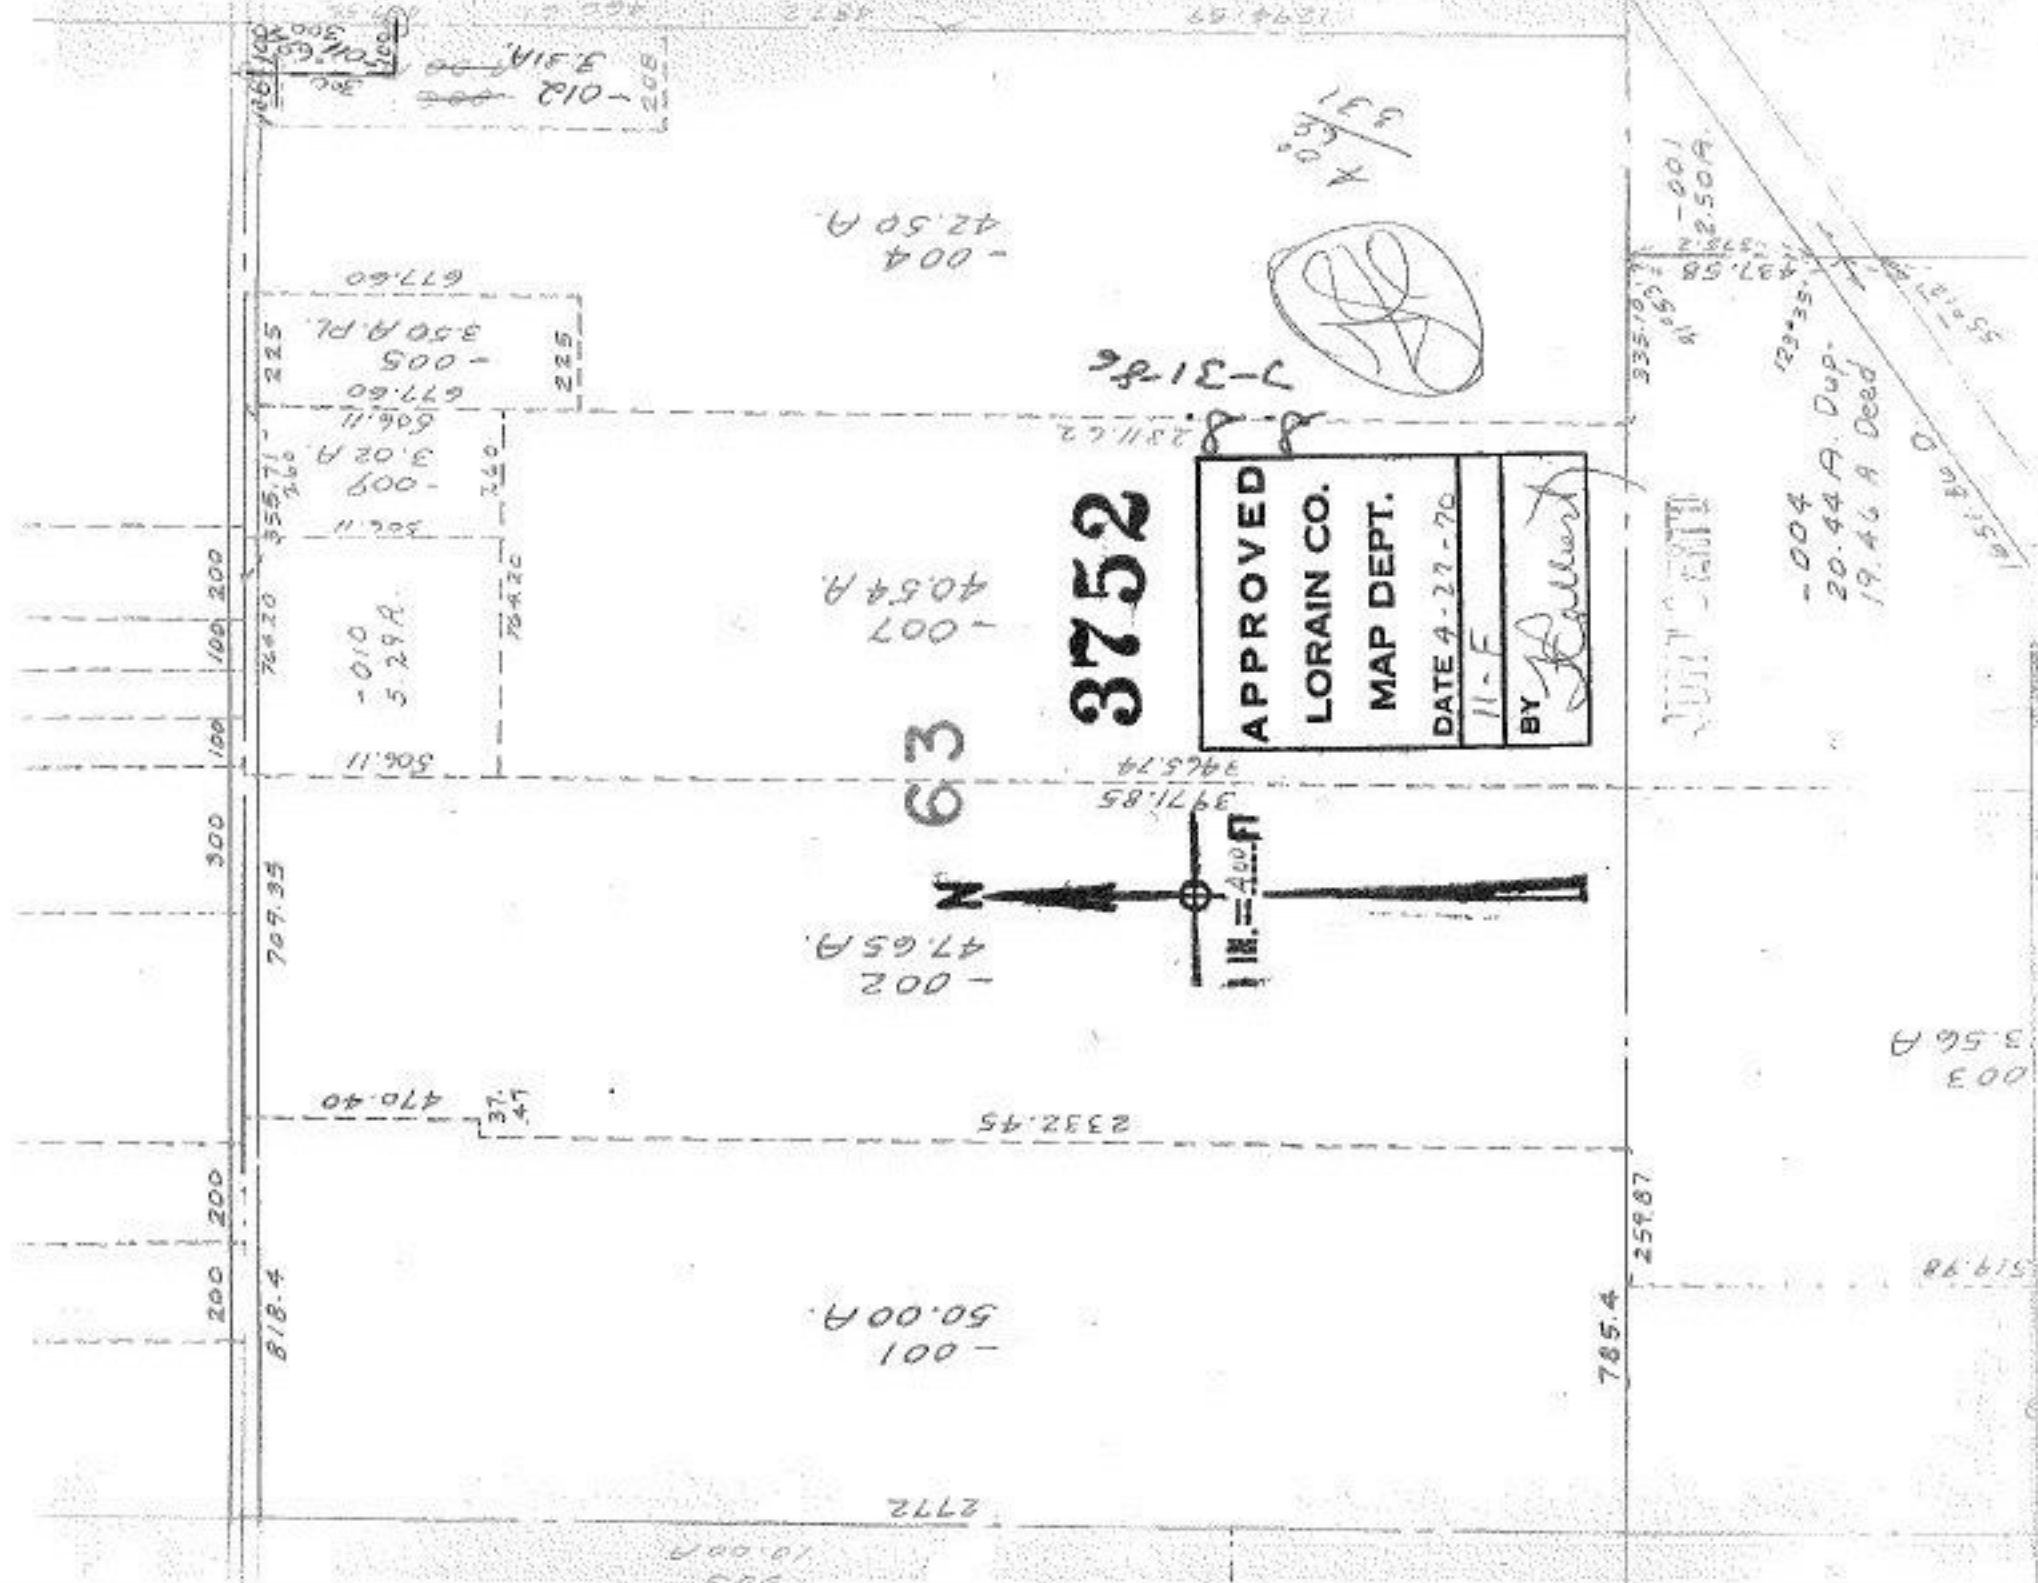

APPROVED
 LORAIN CO.
 MAP DEPT.
 DATE 4-27-70
 H-F
 BY *H. Colburn*

3752

63

-004
42.50 A.

-007
40.54 A.

-002
47.65 A.

-001
50.00 A.

-005
350 A. PL.

-009
3.02 A.

-010
5.29 A.

-012
3.31 A.

100 200

300

200 200

818.4

707.95

166.00

225

225

606.11

355.71

76.30








































































































































































































































































