


5941

5941

APPROVED
 LORAIN CO.
 MAP DEPT.
 DATE 6-1-72
 8-A
 BY *[Signature]*

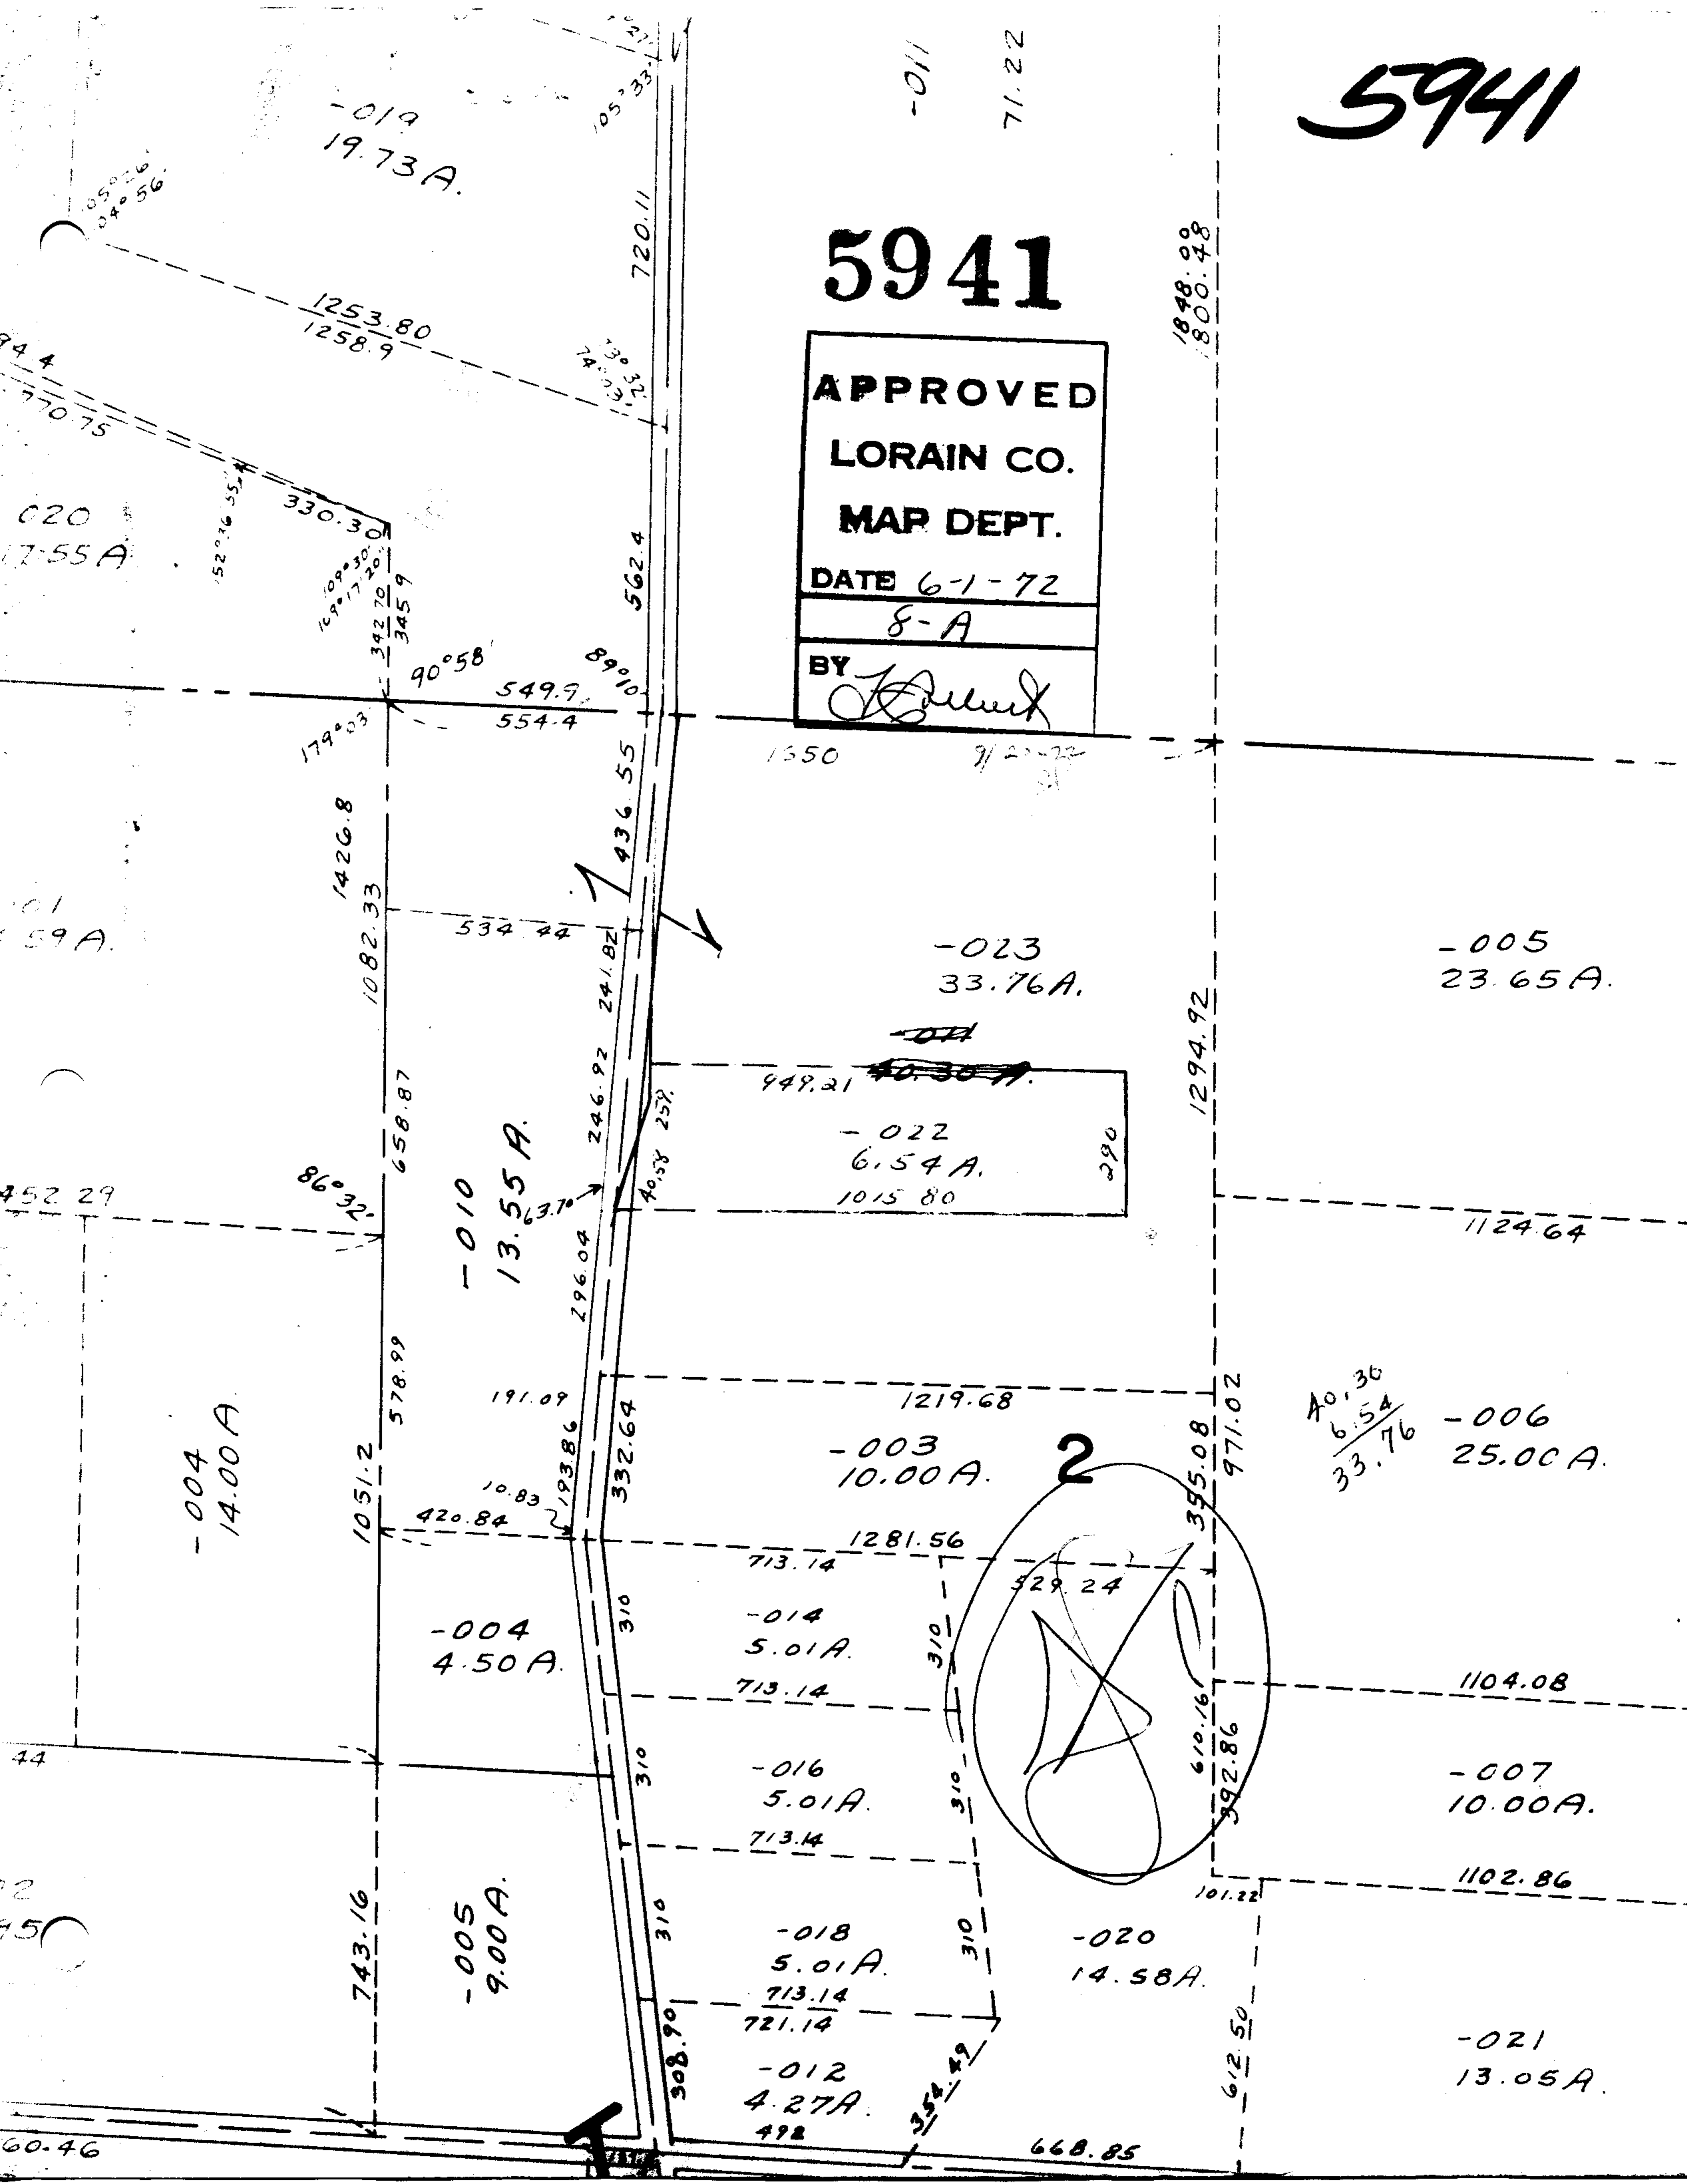

-019
19.73A.

-011
71.22

1848.28
800.48

020
17.55A

01
59A.

452.29

44

72
95

60.46

-004
14.00A.

-010
13.55A.

-004
4.50A.

-005
9.00A.

-012
4.27A.
498

-018
5.01A.
713.14
721.14

-016
5.01A.
713.14

-014
5.01A.
713.14

-003
10.00A.

-022
6.54A.
1015.80

-023
33.76A.

2

-020
14.58A.


-005
23.65A.

-006
25.00A.

-007
10.00A.

-021
13.05A.

40.36
6.54
33.76

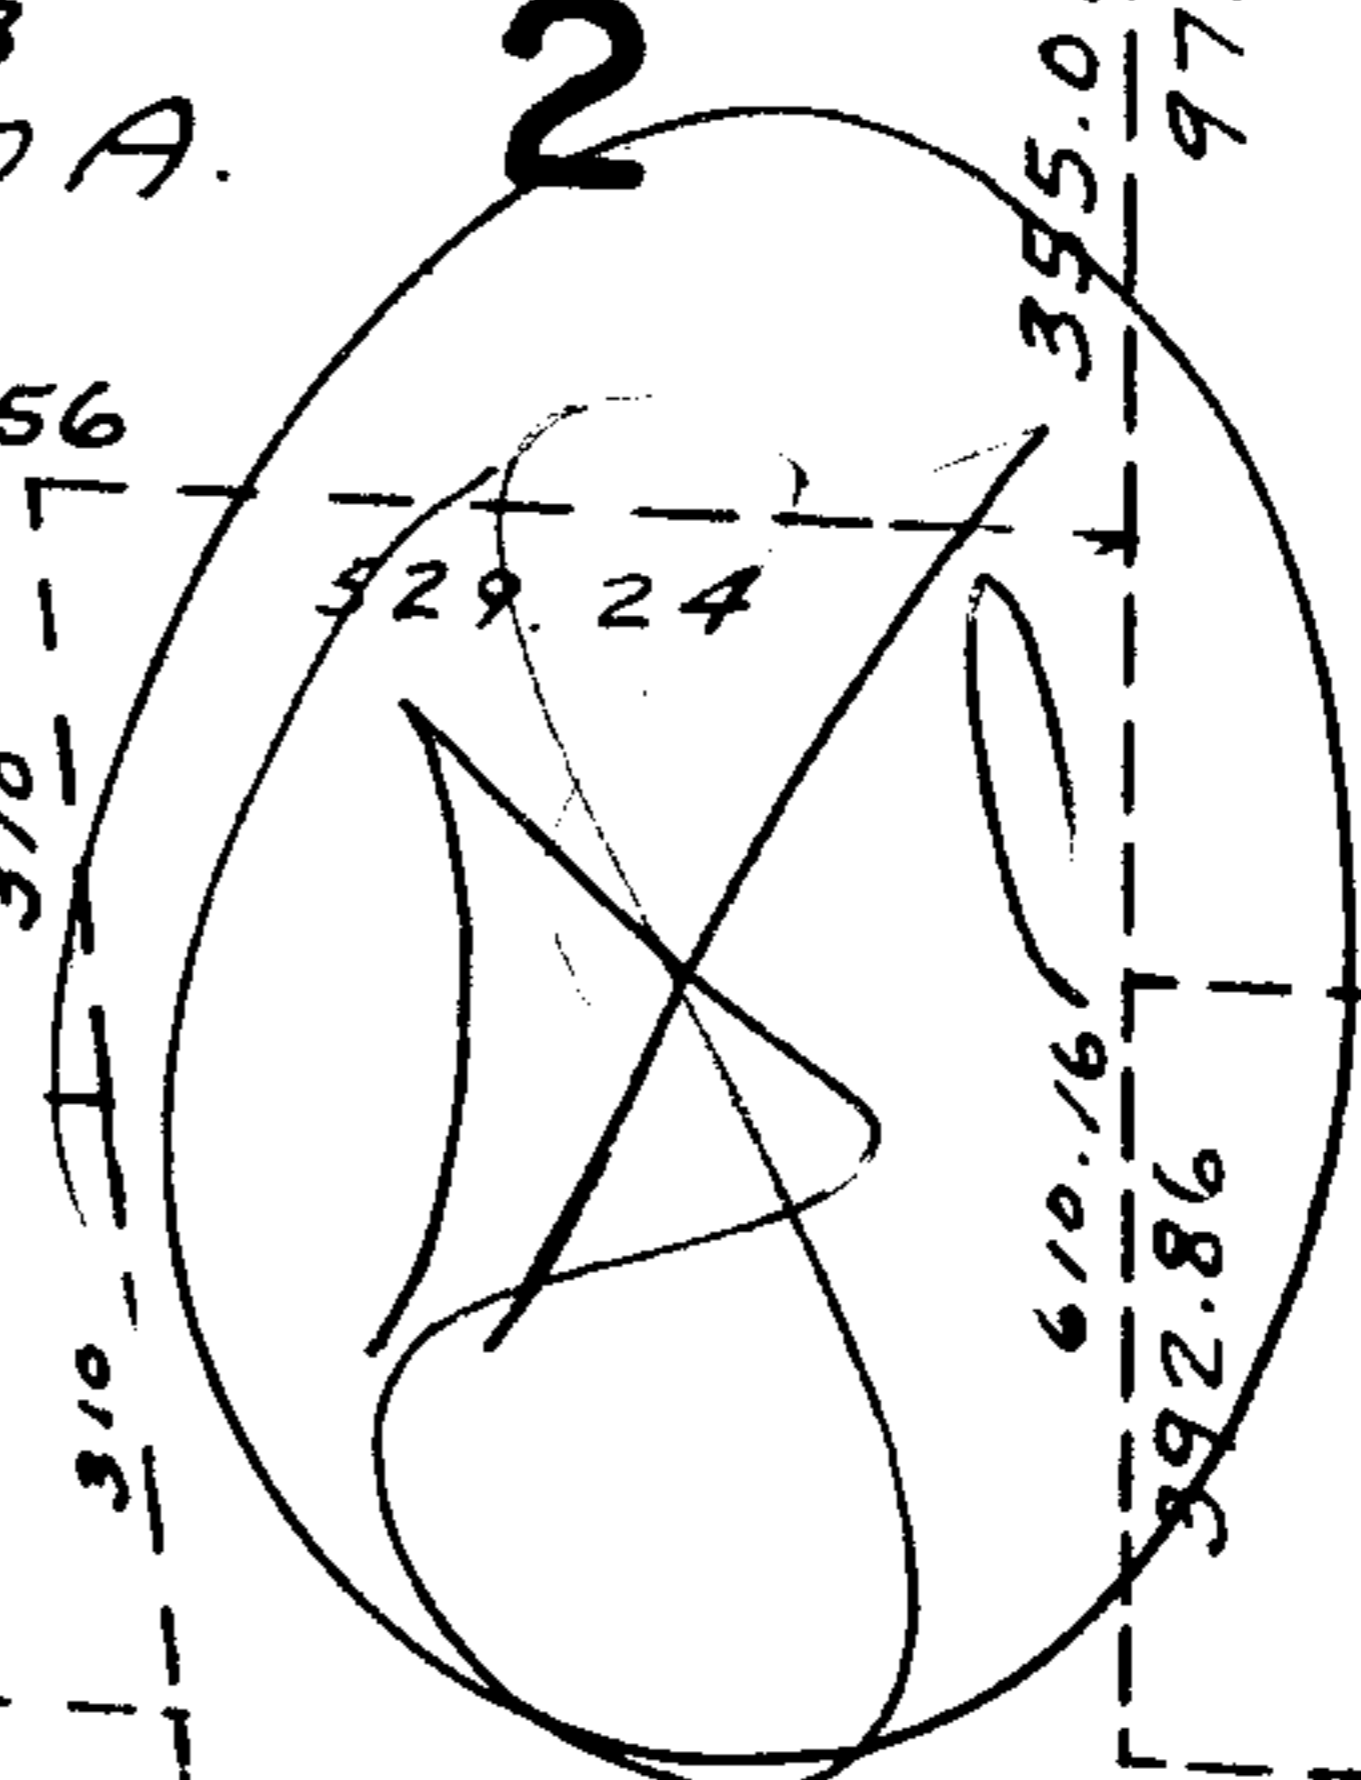

308.90

310















































































































































































































































































