

SEE


SEE

5988

OBERLIN - CLEVELAND

72

APPROVED
LORAIN CO.
MAP DEPT.
DATE 6/12/72
11-B
BY R. L. Keating

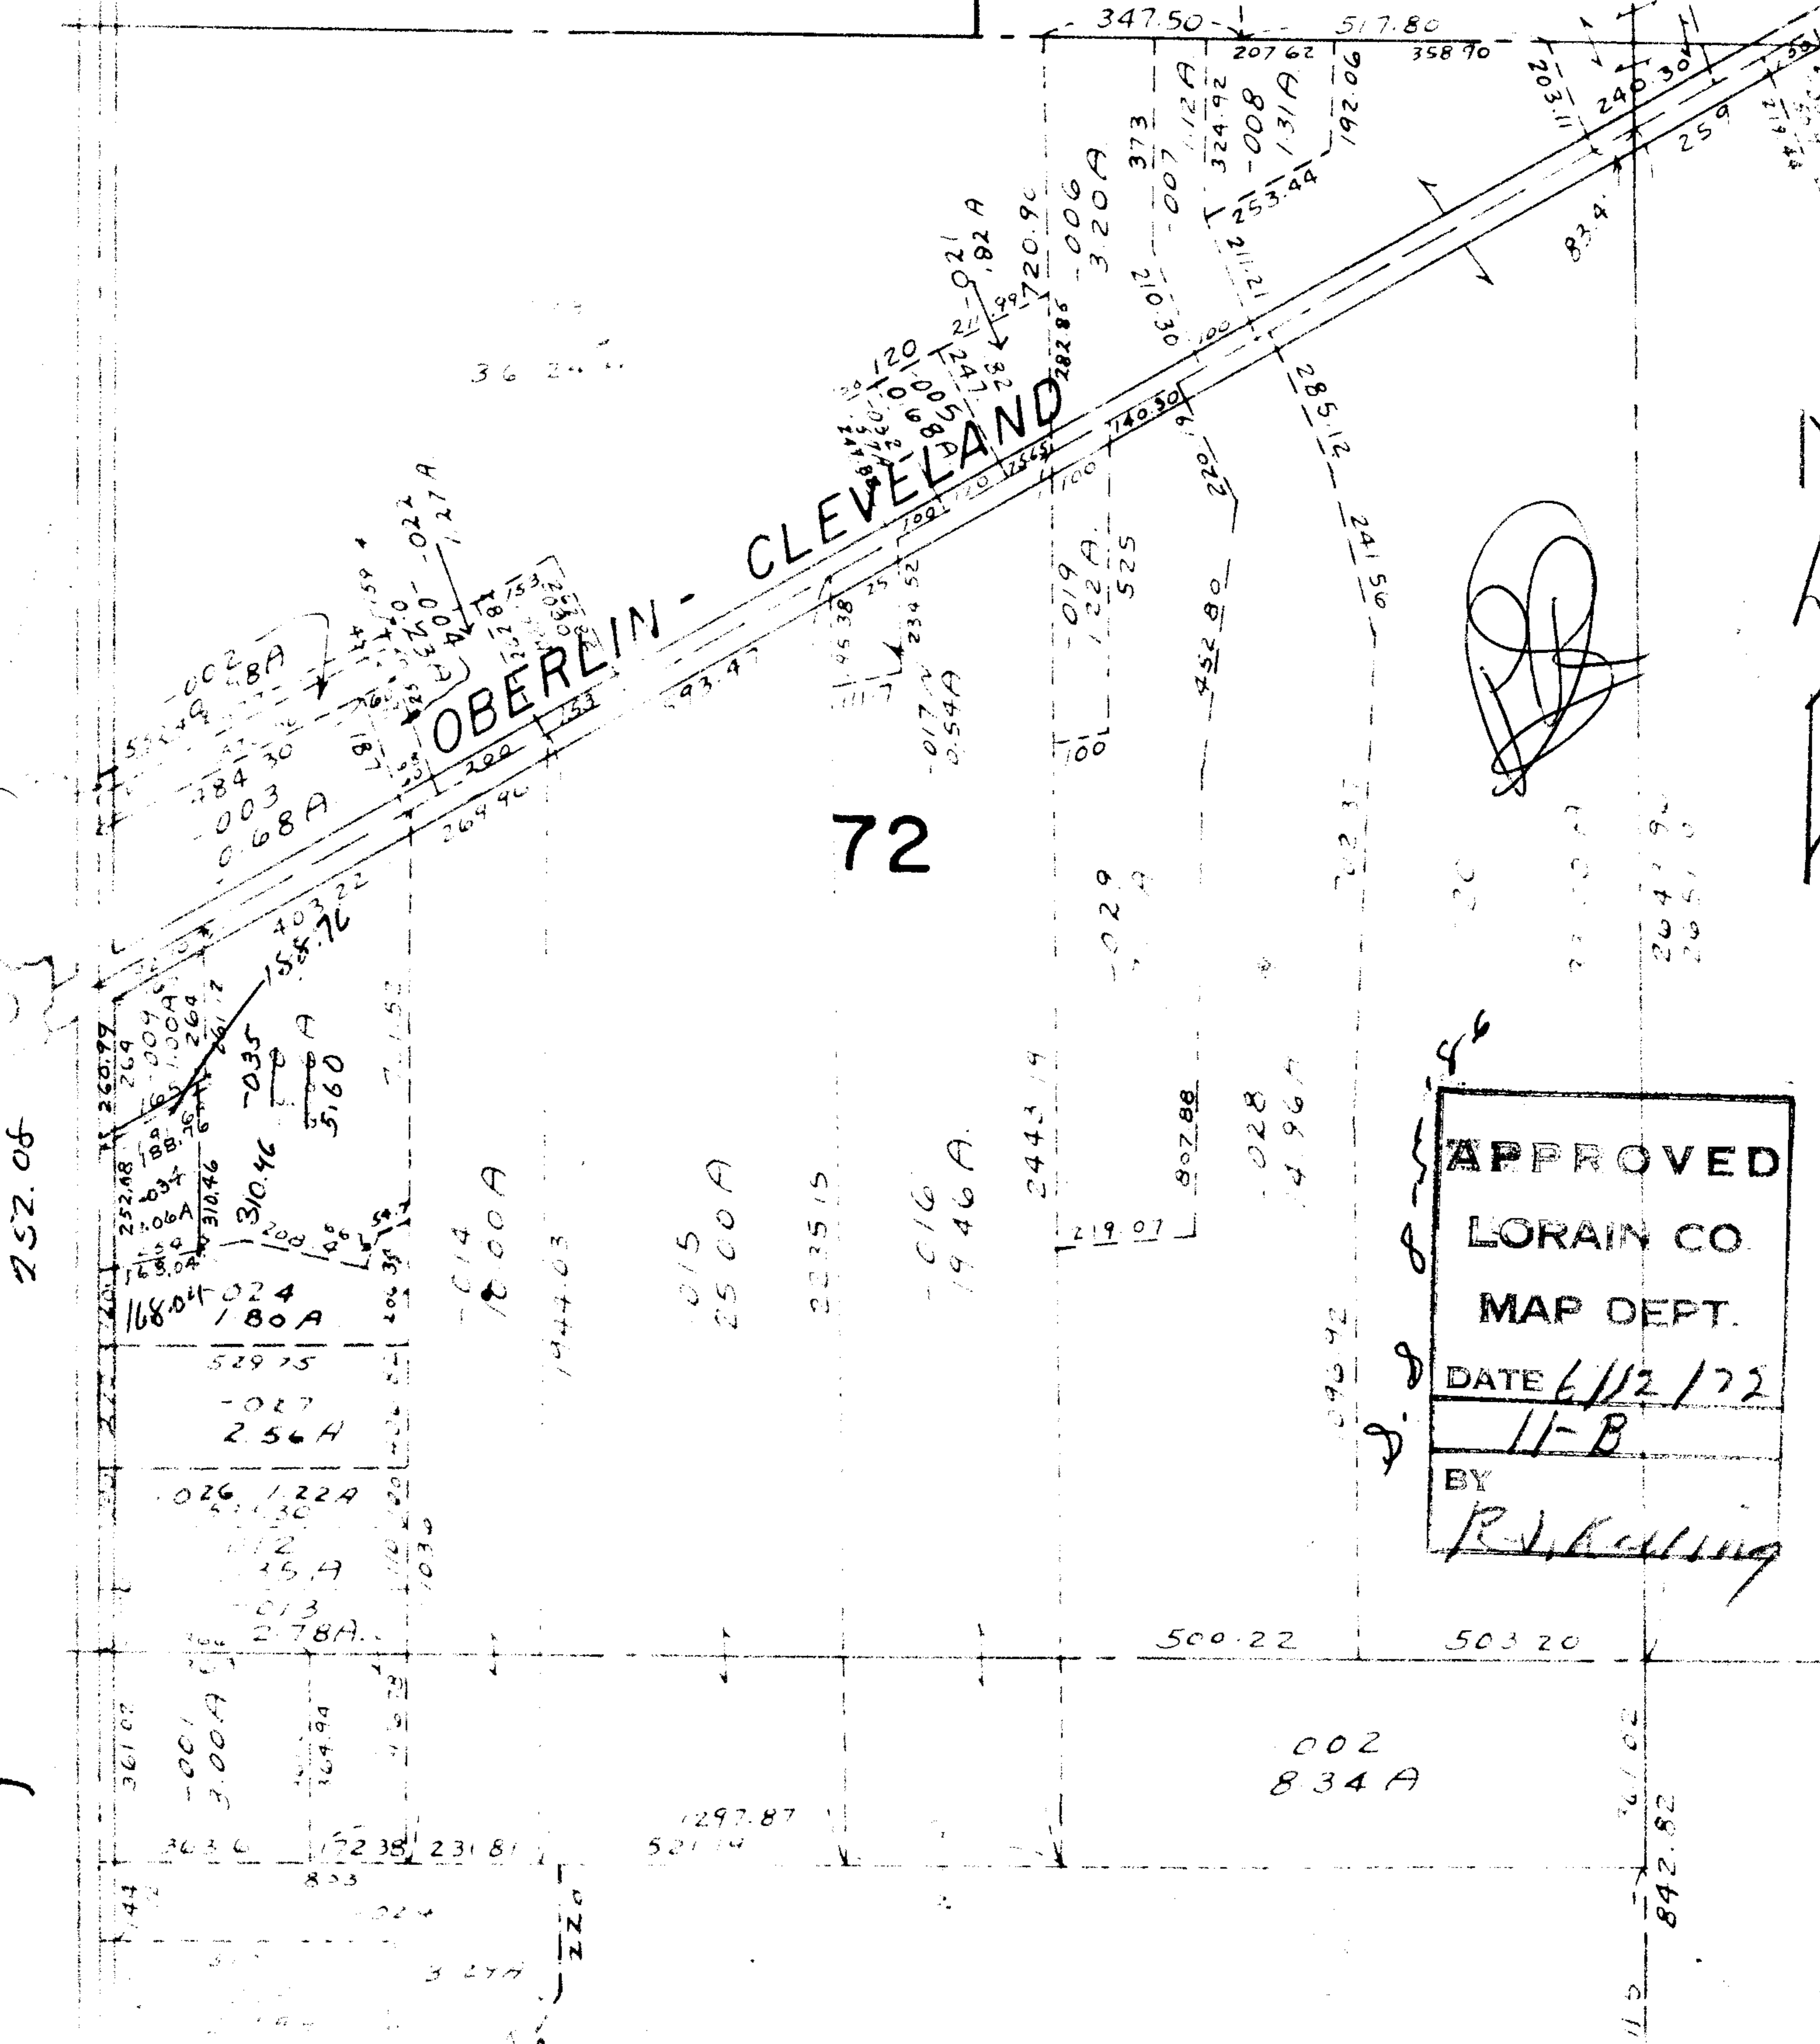

752.06

1196.80

40

347.50 517.80

207.62 358.90

203.11 240.30

25.9

83.4

285.12 241.56

452.80 220

282.37

22.00

264.90 265.10

8-8-56

20

20

BY

R. L. Keating

500.22

503.20

002 834A

361.02

842.82

1297.87 521.14

ZZO

3.27A

361.02

001 3.00A

164.94

363.6

172.38

231.81

252.48

264

310.46

168.04

180A

529.15

1026

122A

511.30

1012

125A

1013

278A

1024

180A

5160

1027

256A












































1800A

1947.03

2500A

2235.15

1946A

2443.19

219.07

807.88

1028

1496A

1096.92















144

172

190




