


63160K

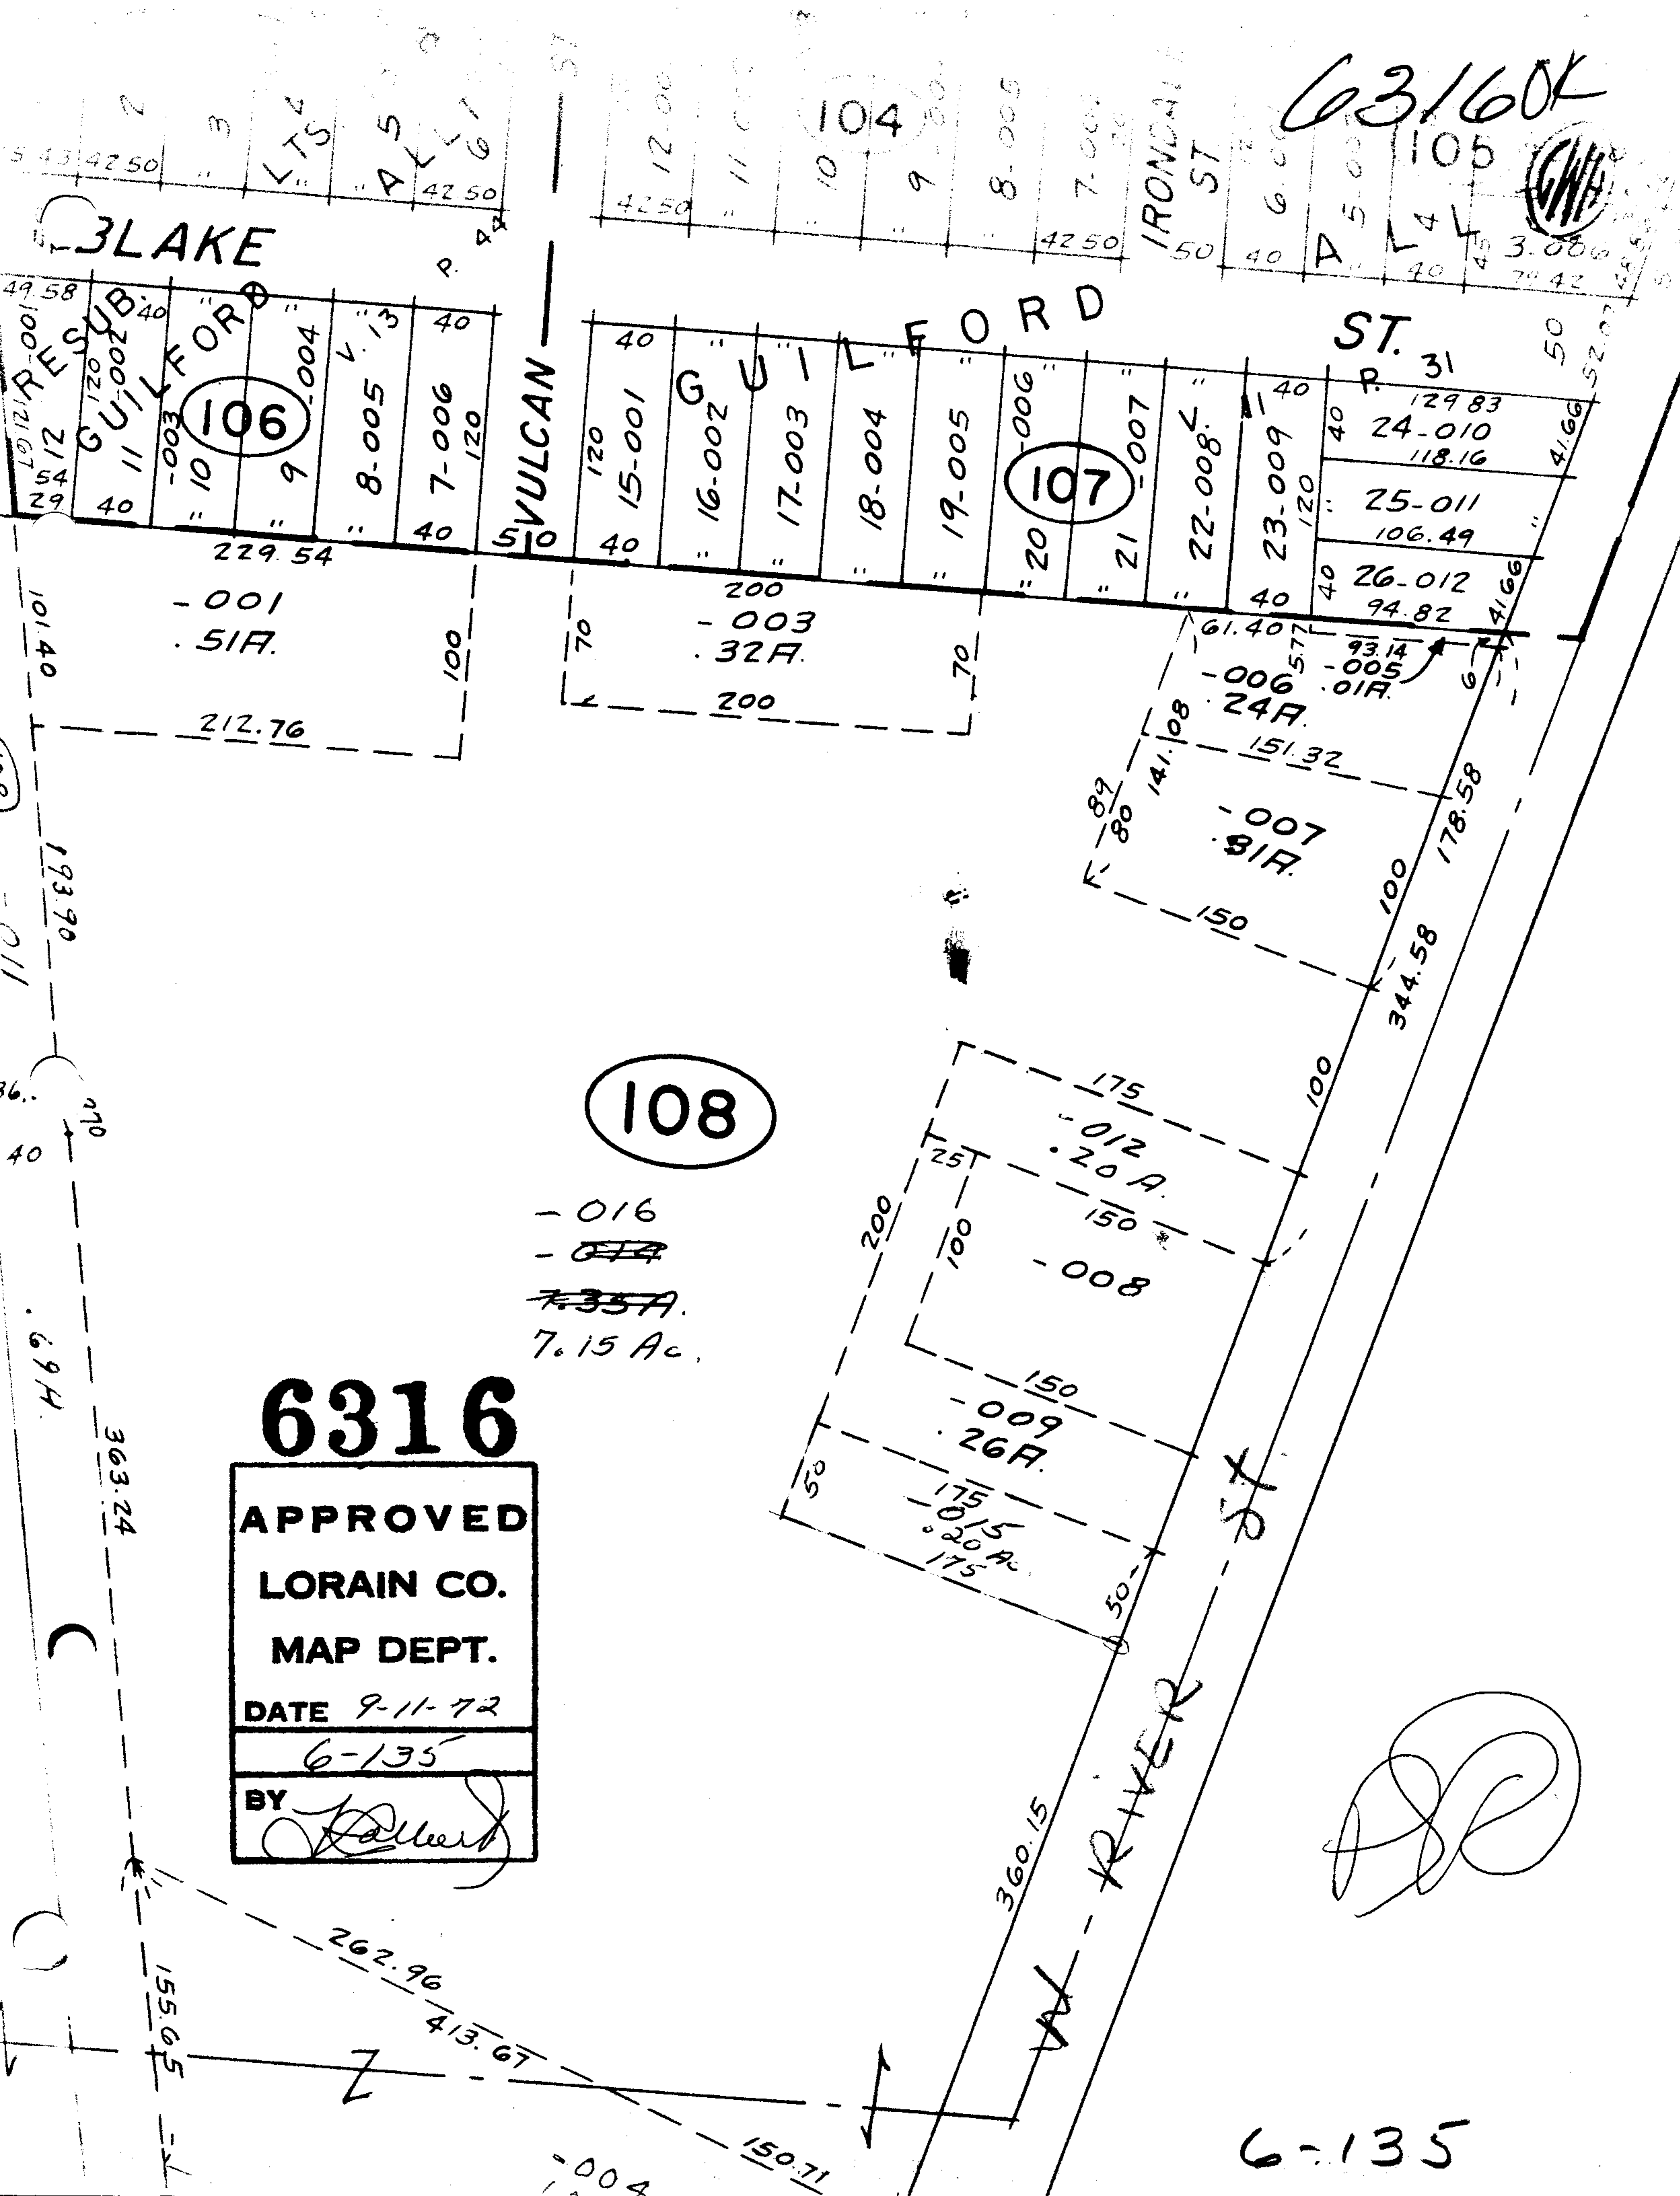

BLAKE

VULCAN

FORD

IRONDALE ST

ST. 31

RIVER

RESUB
 1000
 11
 40
 29
 2154
 49.58
 100
 12167

106

107

108

229.54
 -001
 51A.
 212.76

200
 -003
 32A.
 200

61.40
 -006
 24A.
 151.32
 -007
 81A.
 150
 344.58
 178.58
 100
 100

-016
~~017~~
~~7.35A.~~
 7.15 Ac.

175
 -012
 20A.
 150
 -008
 150
 -009
 26A.
 175
 -015
 20A.
 175

6316
 APPROVED
 LORAIN CO.
 MAP DEPT.
 DATE 9-11-72
 6-135
 BY *[Signature]*

[Signature]

6-135

101.40

193.90

40

69A

363.24

155.65

262.96

413.67

150.71

-004

70

70

89

80

141.08

577

93.14

-005

01A.

6

41.66

129.83

24-010

118.16

41.66

52.07

40

40

40

40

40

40

40

40

40

40

40

40

40

50

49.58

11
































42.50

42.50

