


01
00A. Dup.
00A. D.

369.67
140.81
228.86

004
.54 A.

2
01
00A.

Baumhart

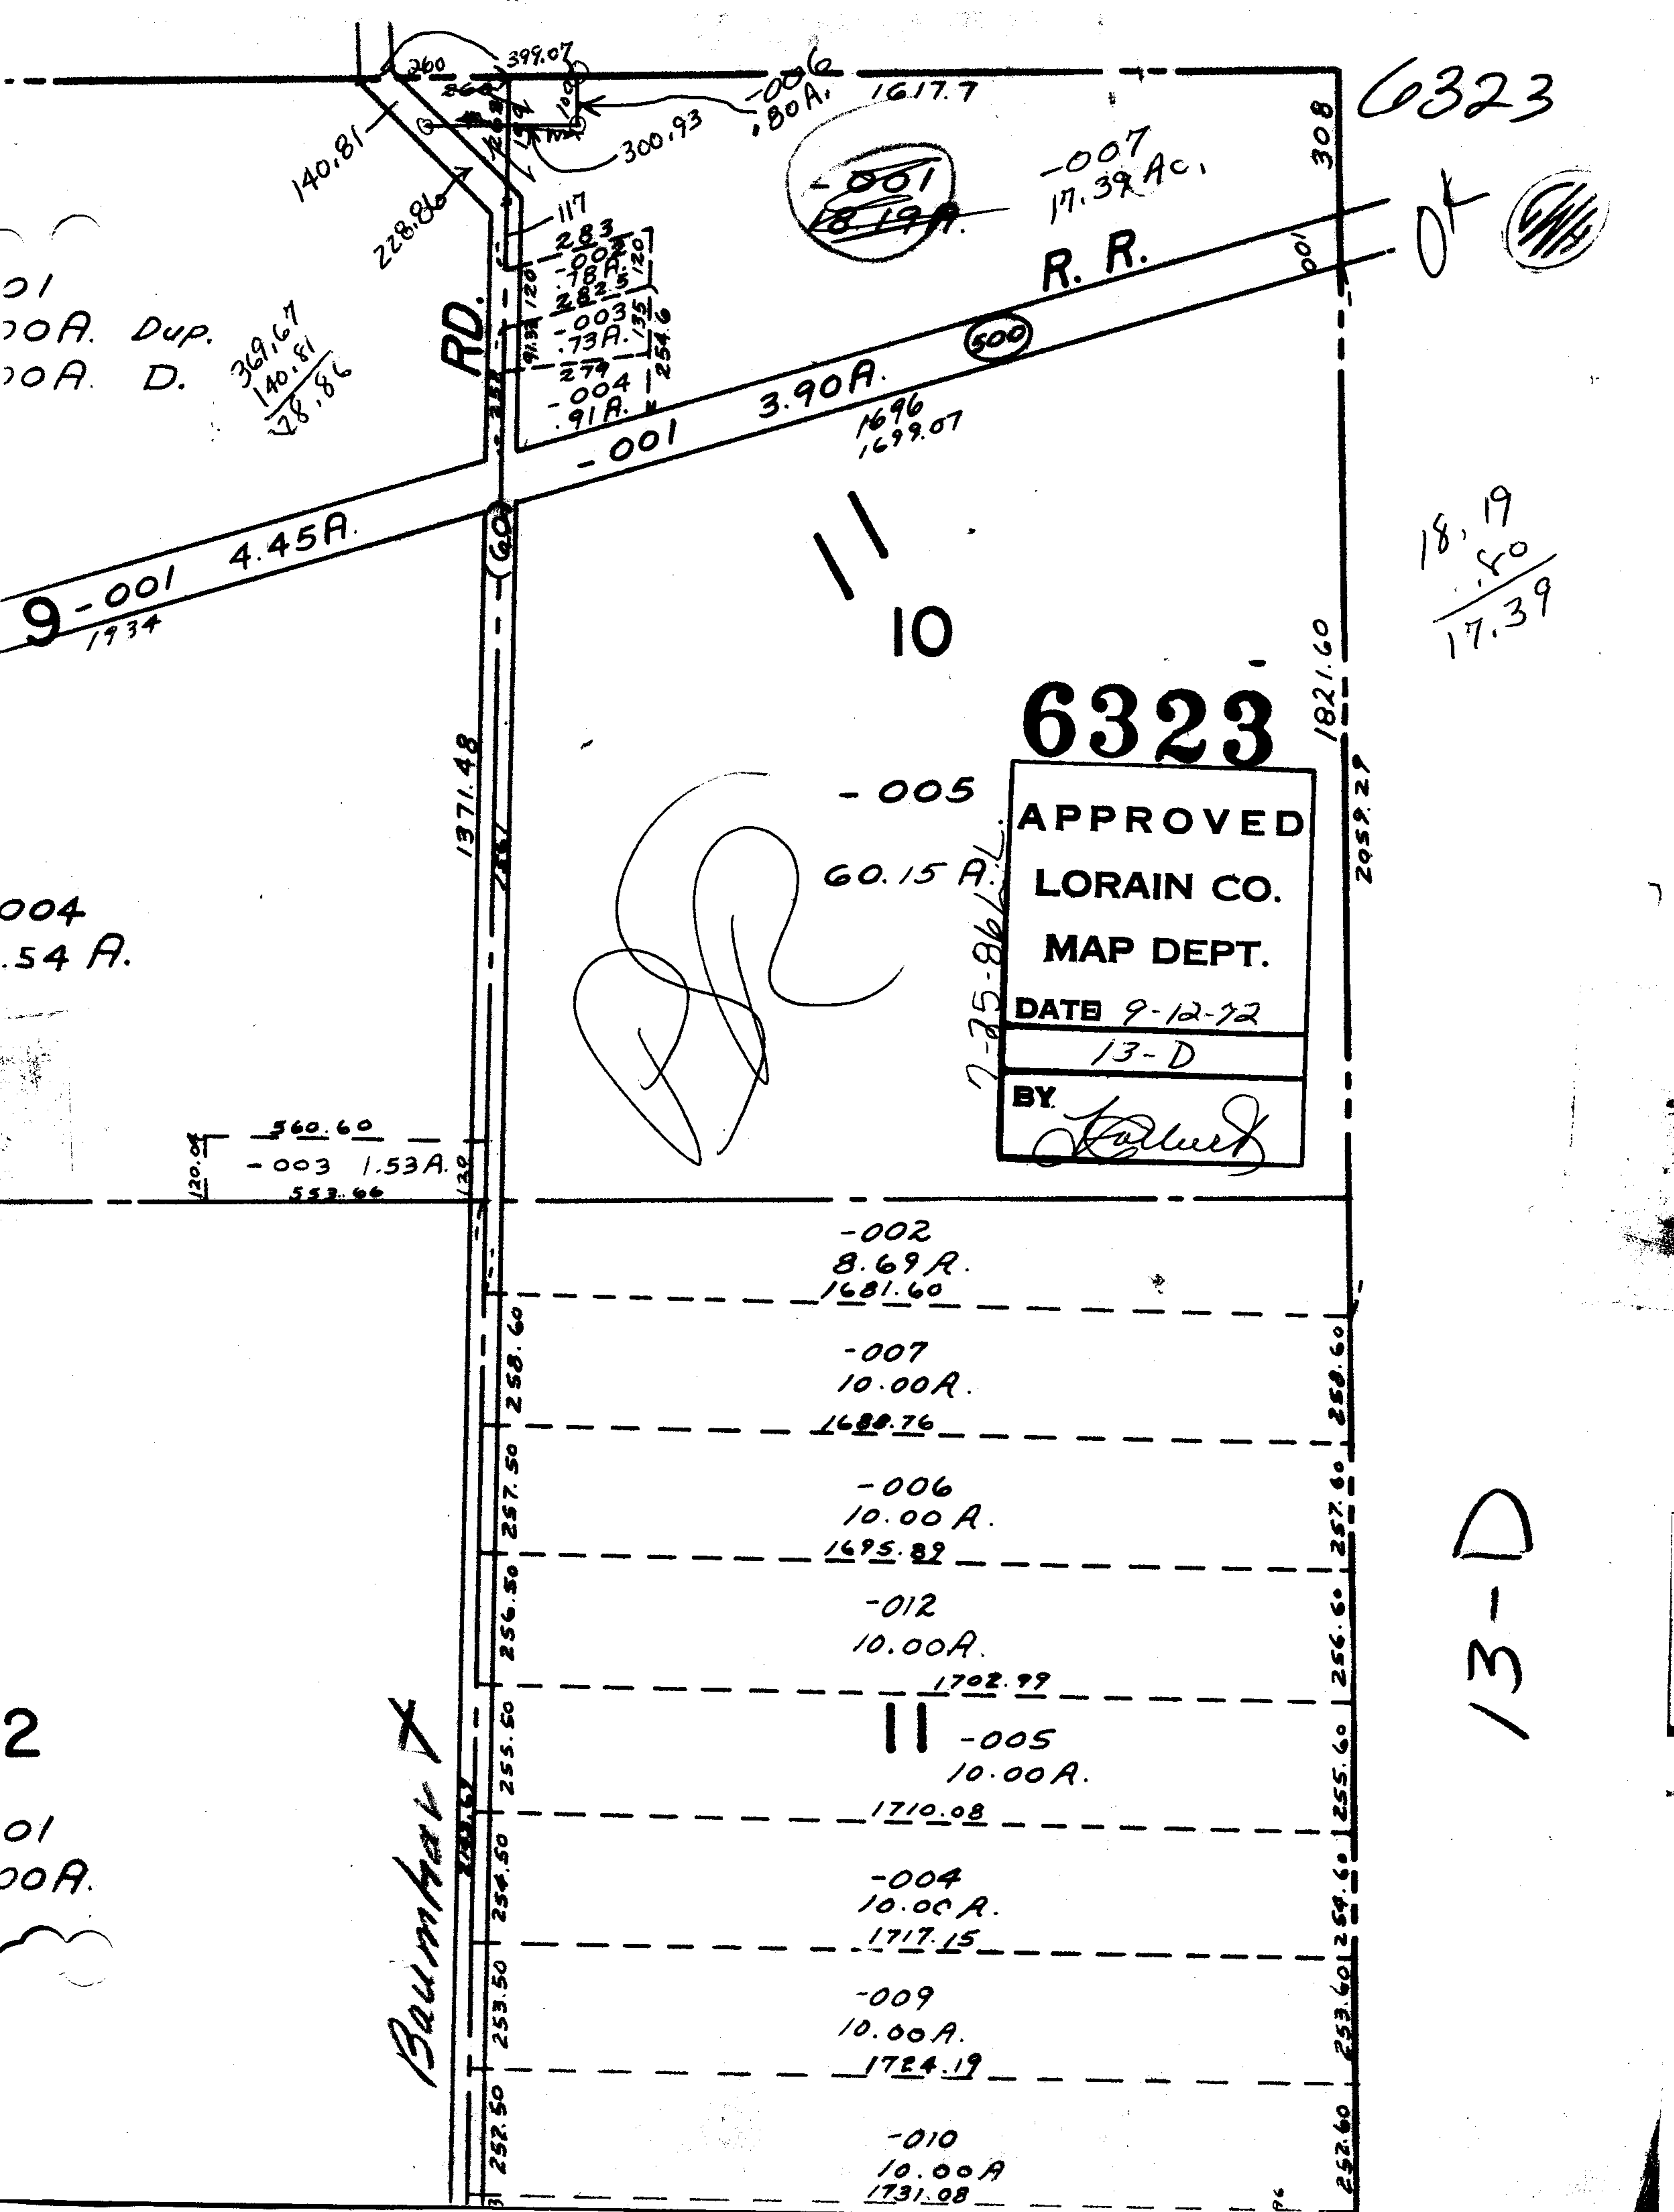

6323

18.19
1.50
17.39

6323

APPROVED
LORAIN CO.
MAP DEPT.
DATE 9-12-72
13-D
BY *J. J. ...*

13-D

RD.

R. R.

10

-005
60.15 A.

-002
8.69 A.
1681.60

-007
10.00 A.
1688.76

-006
10.00 A.
1695.82

-012
10.00 A.
1702.99

11 -005
10.00 A.
1710.08

-004
10.00 A.
1717.15

-009
10.00 A.
1724.19

-010
10.00 A.
1731.08

4.45 A.

3.90 A.

1.53 A.

1617.7

1696
1699.07

308

1821.60

2059.27

258.60

257.60

256.60

255.60

254.60

253.60

252.60

1371.48

787










117
283
-002
78 A.
282.5
120
-003
73 A.
135
274
-004
91 A.
254.6

-006
180 A.

-007
17.39 A.

-001
18.19 A.

300.93

260
399.07

140.81

228.86

60

500

0

