


15D



6531

104.15

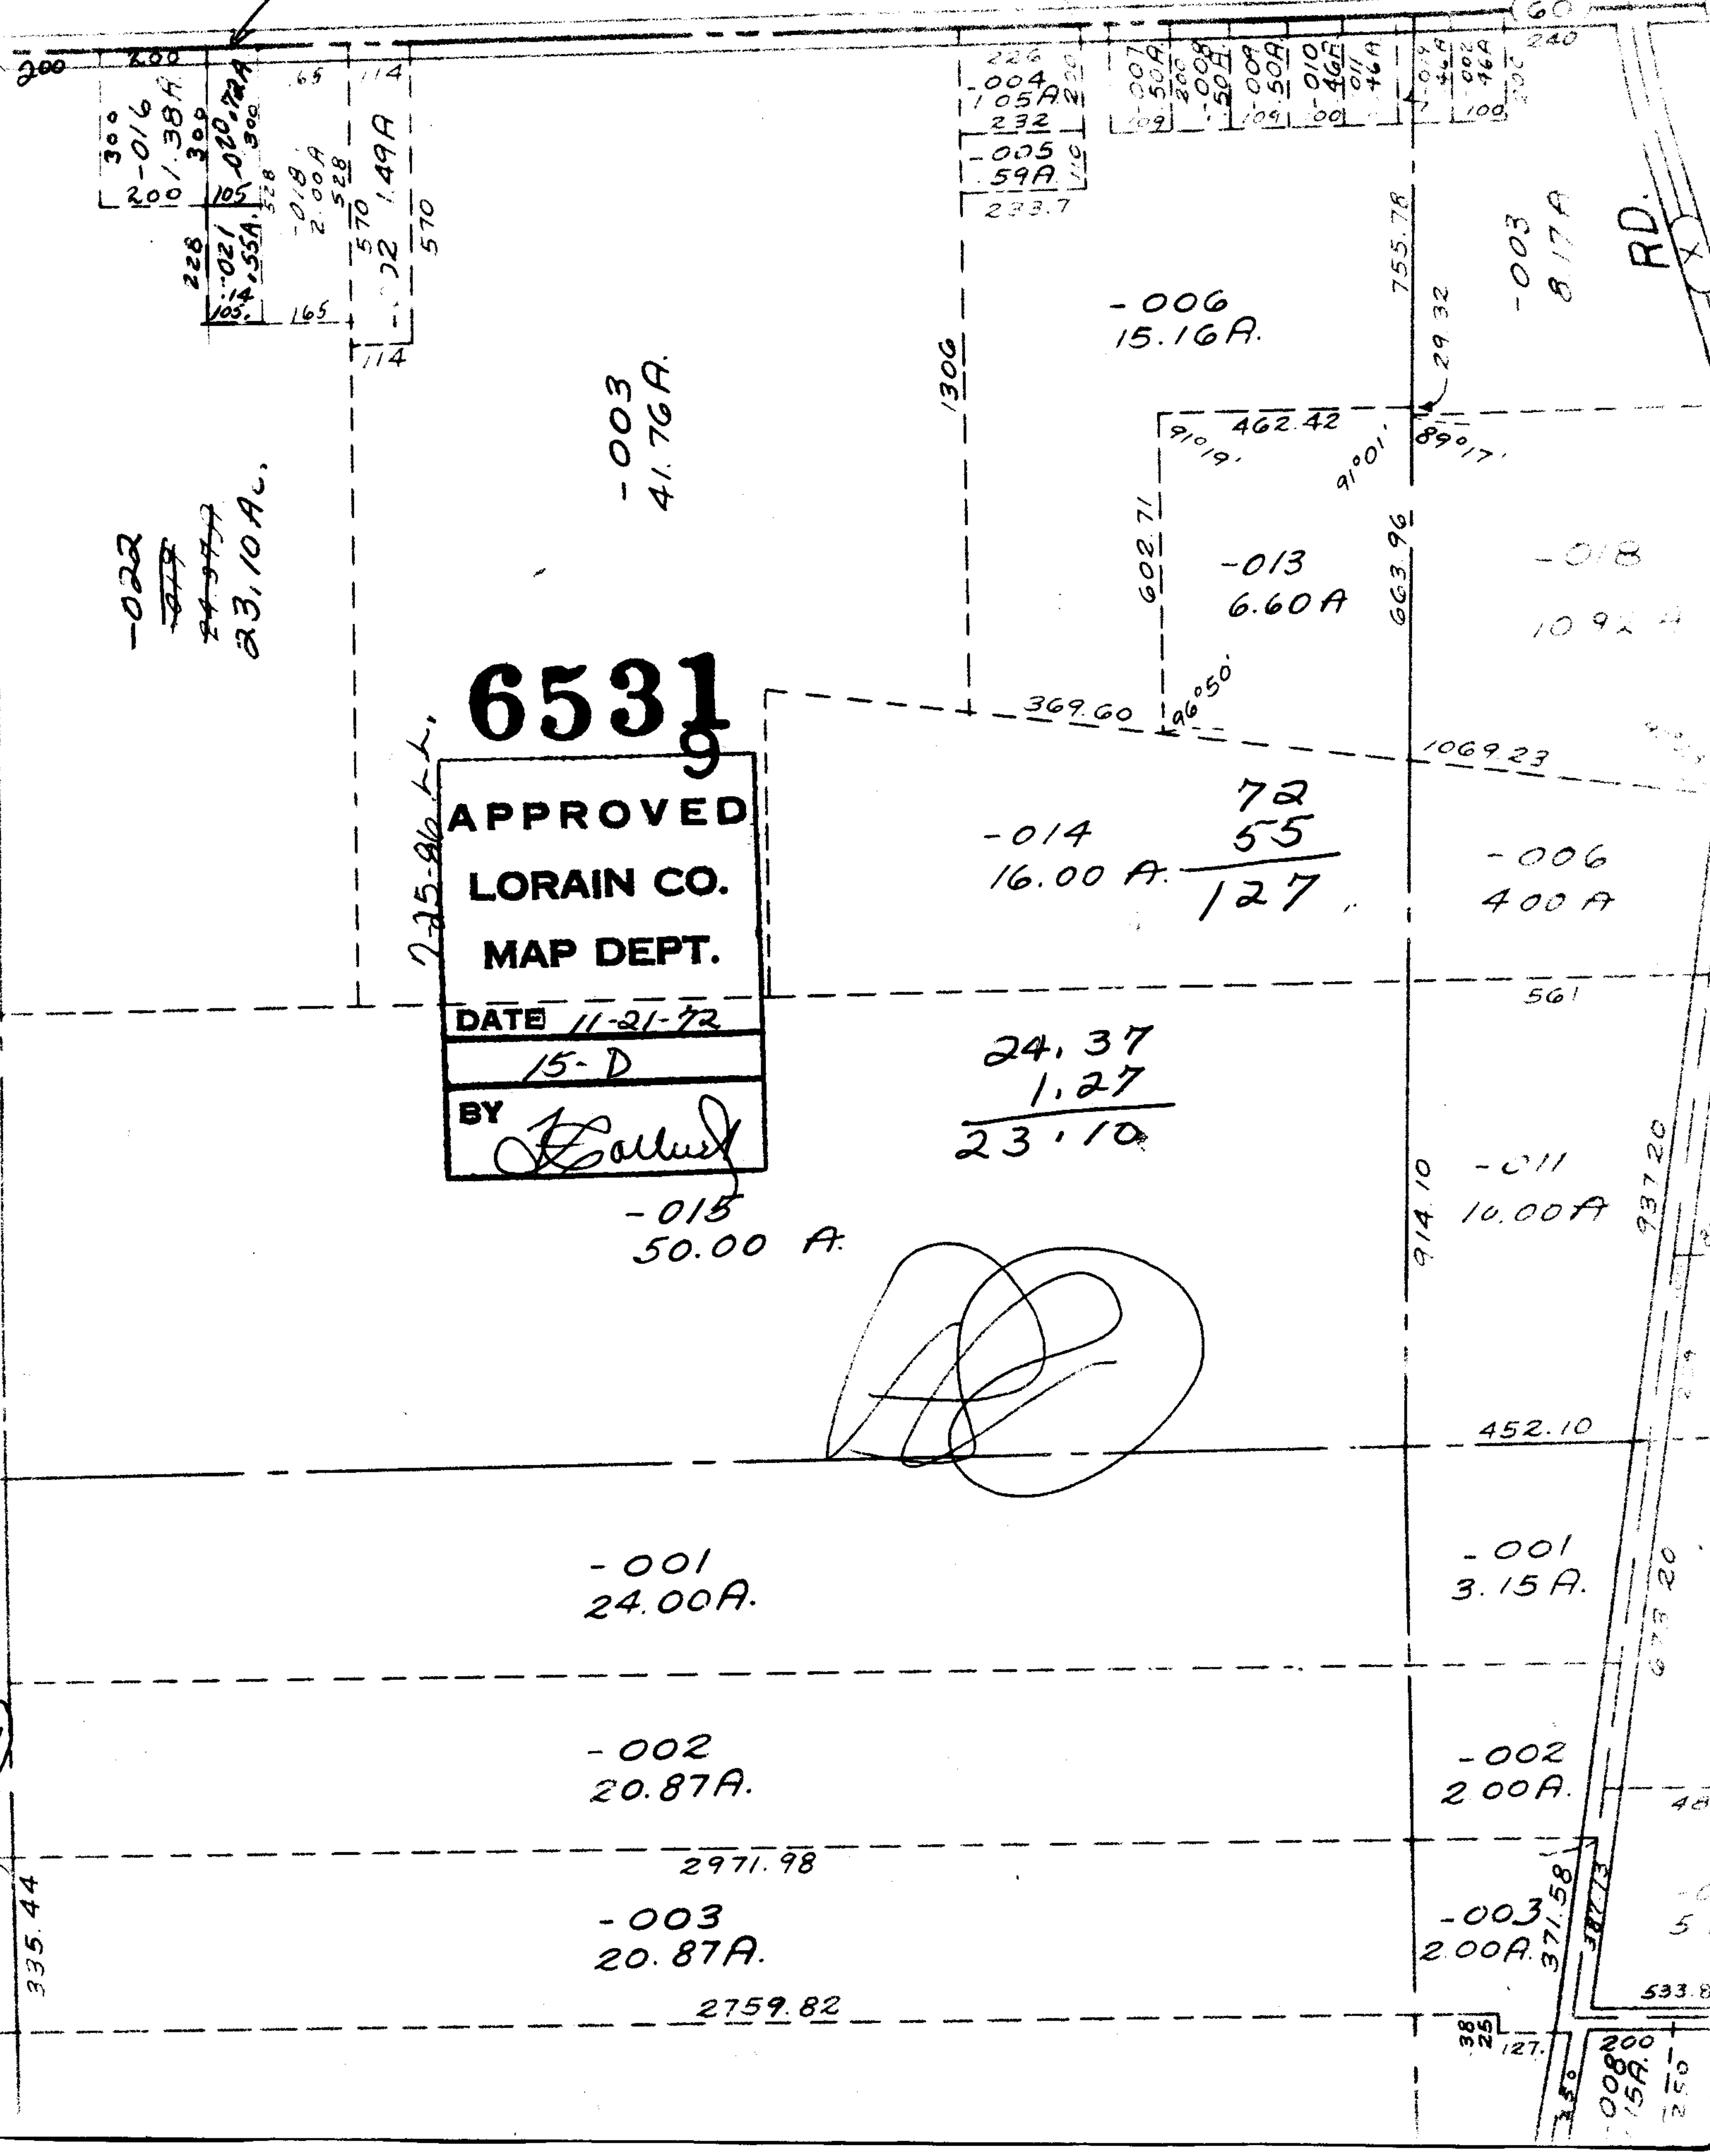

-022
~~24.97A~~
23.10A.

725-96 L.L.

6531

**APPROVED
LORAIN CO.
MAP DEPT.**

DATE 11-21-72

15-D

BY *L. Gallus*

-014
16.00 A. $\frac{72}{55}$
127

24.37
1.27

23.10

-015
50.00 A.

-001
24.00A.

-002
20.87A.

-003
20.87A.

2971.98

2759.82

335.44

-001
3.15A.

-002
2.00A.

-003
2.00A.

371.58

127.

008200
15A.
250

533.8

675.20

937.20

561

-006
4.00 A

1069.23

-018
10.92 A

-006
15.16A.

-013
6.60 A

-003
8.17A

RD.

755.78

29.32

89°17'

91°01'

602.71

91°19'

462.42

369.60

96°50'

1306

114
570
149A

228
105.4
155A.
528
165
1021
1020.72A
300

300
20
016
1.38A
300

226
-004
1.05A
232
-005
59A
233.7

207
-007
50A
200
-008
50A
209
-009
50A
200
-010
46A
201
-011
46A
200
-012
46A
200






























