


7156

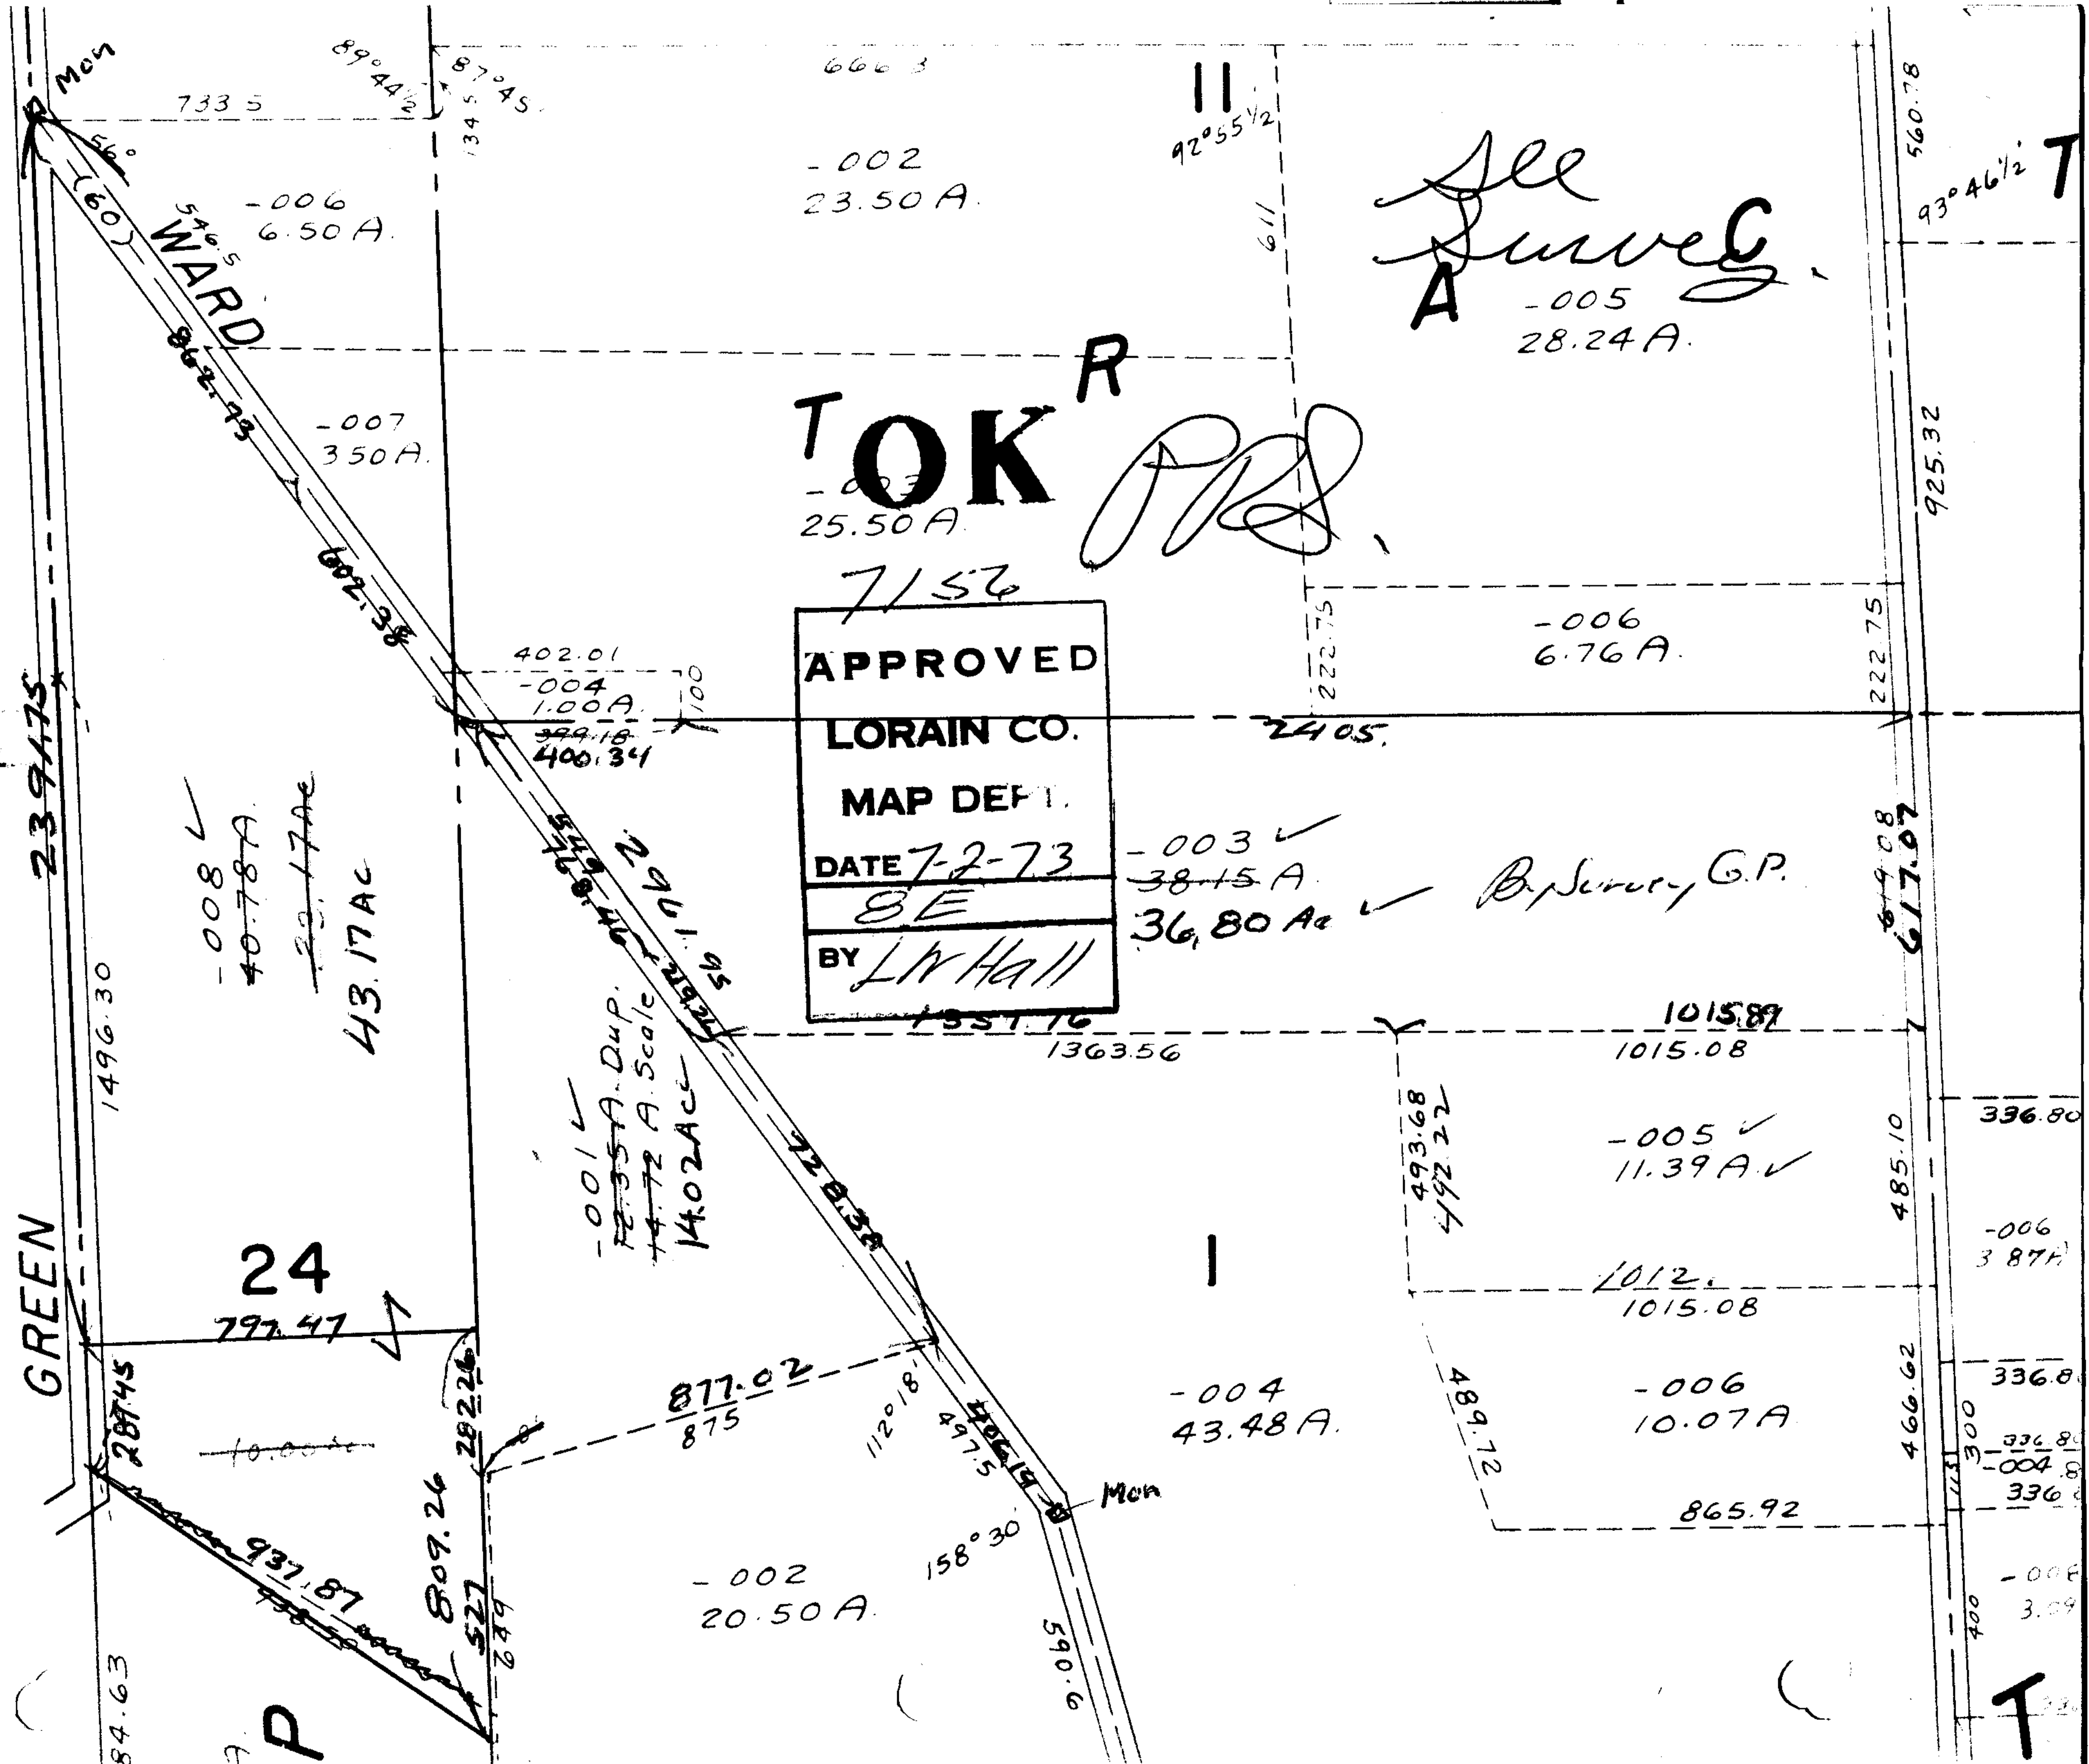

GREEN 239175

WARD

TOK R

All Survey A

APPROVED
 LORAIN CO.
 MAP DEPT.
 DATE 7-2-73
 BY L.V. Hall

24

797.47

20.50 A.

23.50 A.

25.50 A.

28.24 A.

6.76 A.

36.80 A.

11.39 A.

43.48 A.

10.07 A.

20.50 A.

GREEN

84.63

28745

1496.30

6.50 A.

350 A.

40.78 A.

22.17 A.

43.17 A.

400.34

14.02 A.

877.02

875

7156

APPROVED LORAIN CO. MAP DEPT. DATE 7-2-73 BY L.V. Hall

158°30'

590.6

1363.56

497.5

Mon

-004

43.48 A.

-003

38.15 A.

36.80 A.

611

92°55'12"

2405.

222.75

493.68

492.22

489.12

1015.08

1015.08

11.39 A.

10.07 A.

865.92

222.75

617.07

485.10

466.62

925.32

560.78

93°46'12"

336.80

336.80

387 A.

336.80

336.80

336.80

3.09

T