


7578

51

OK

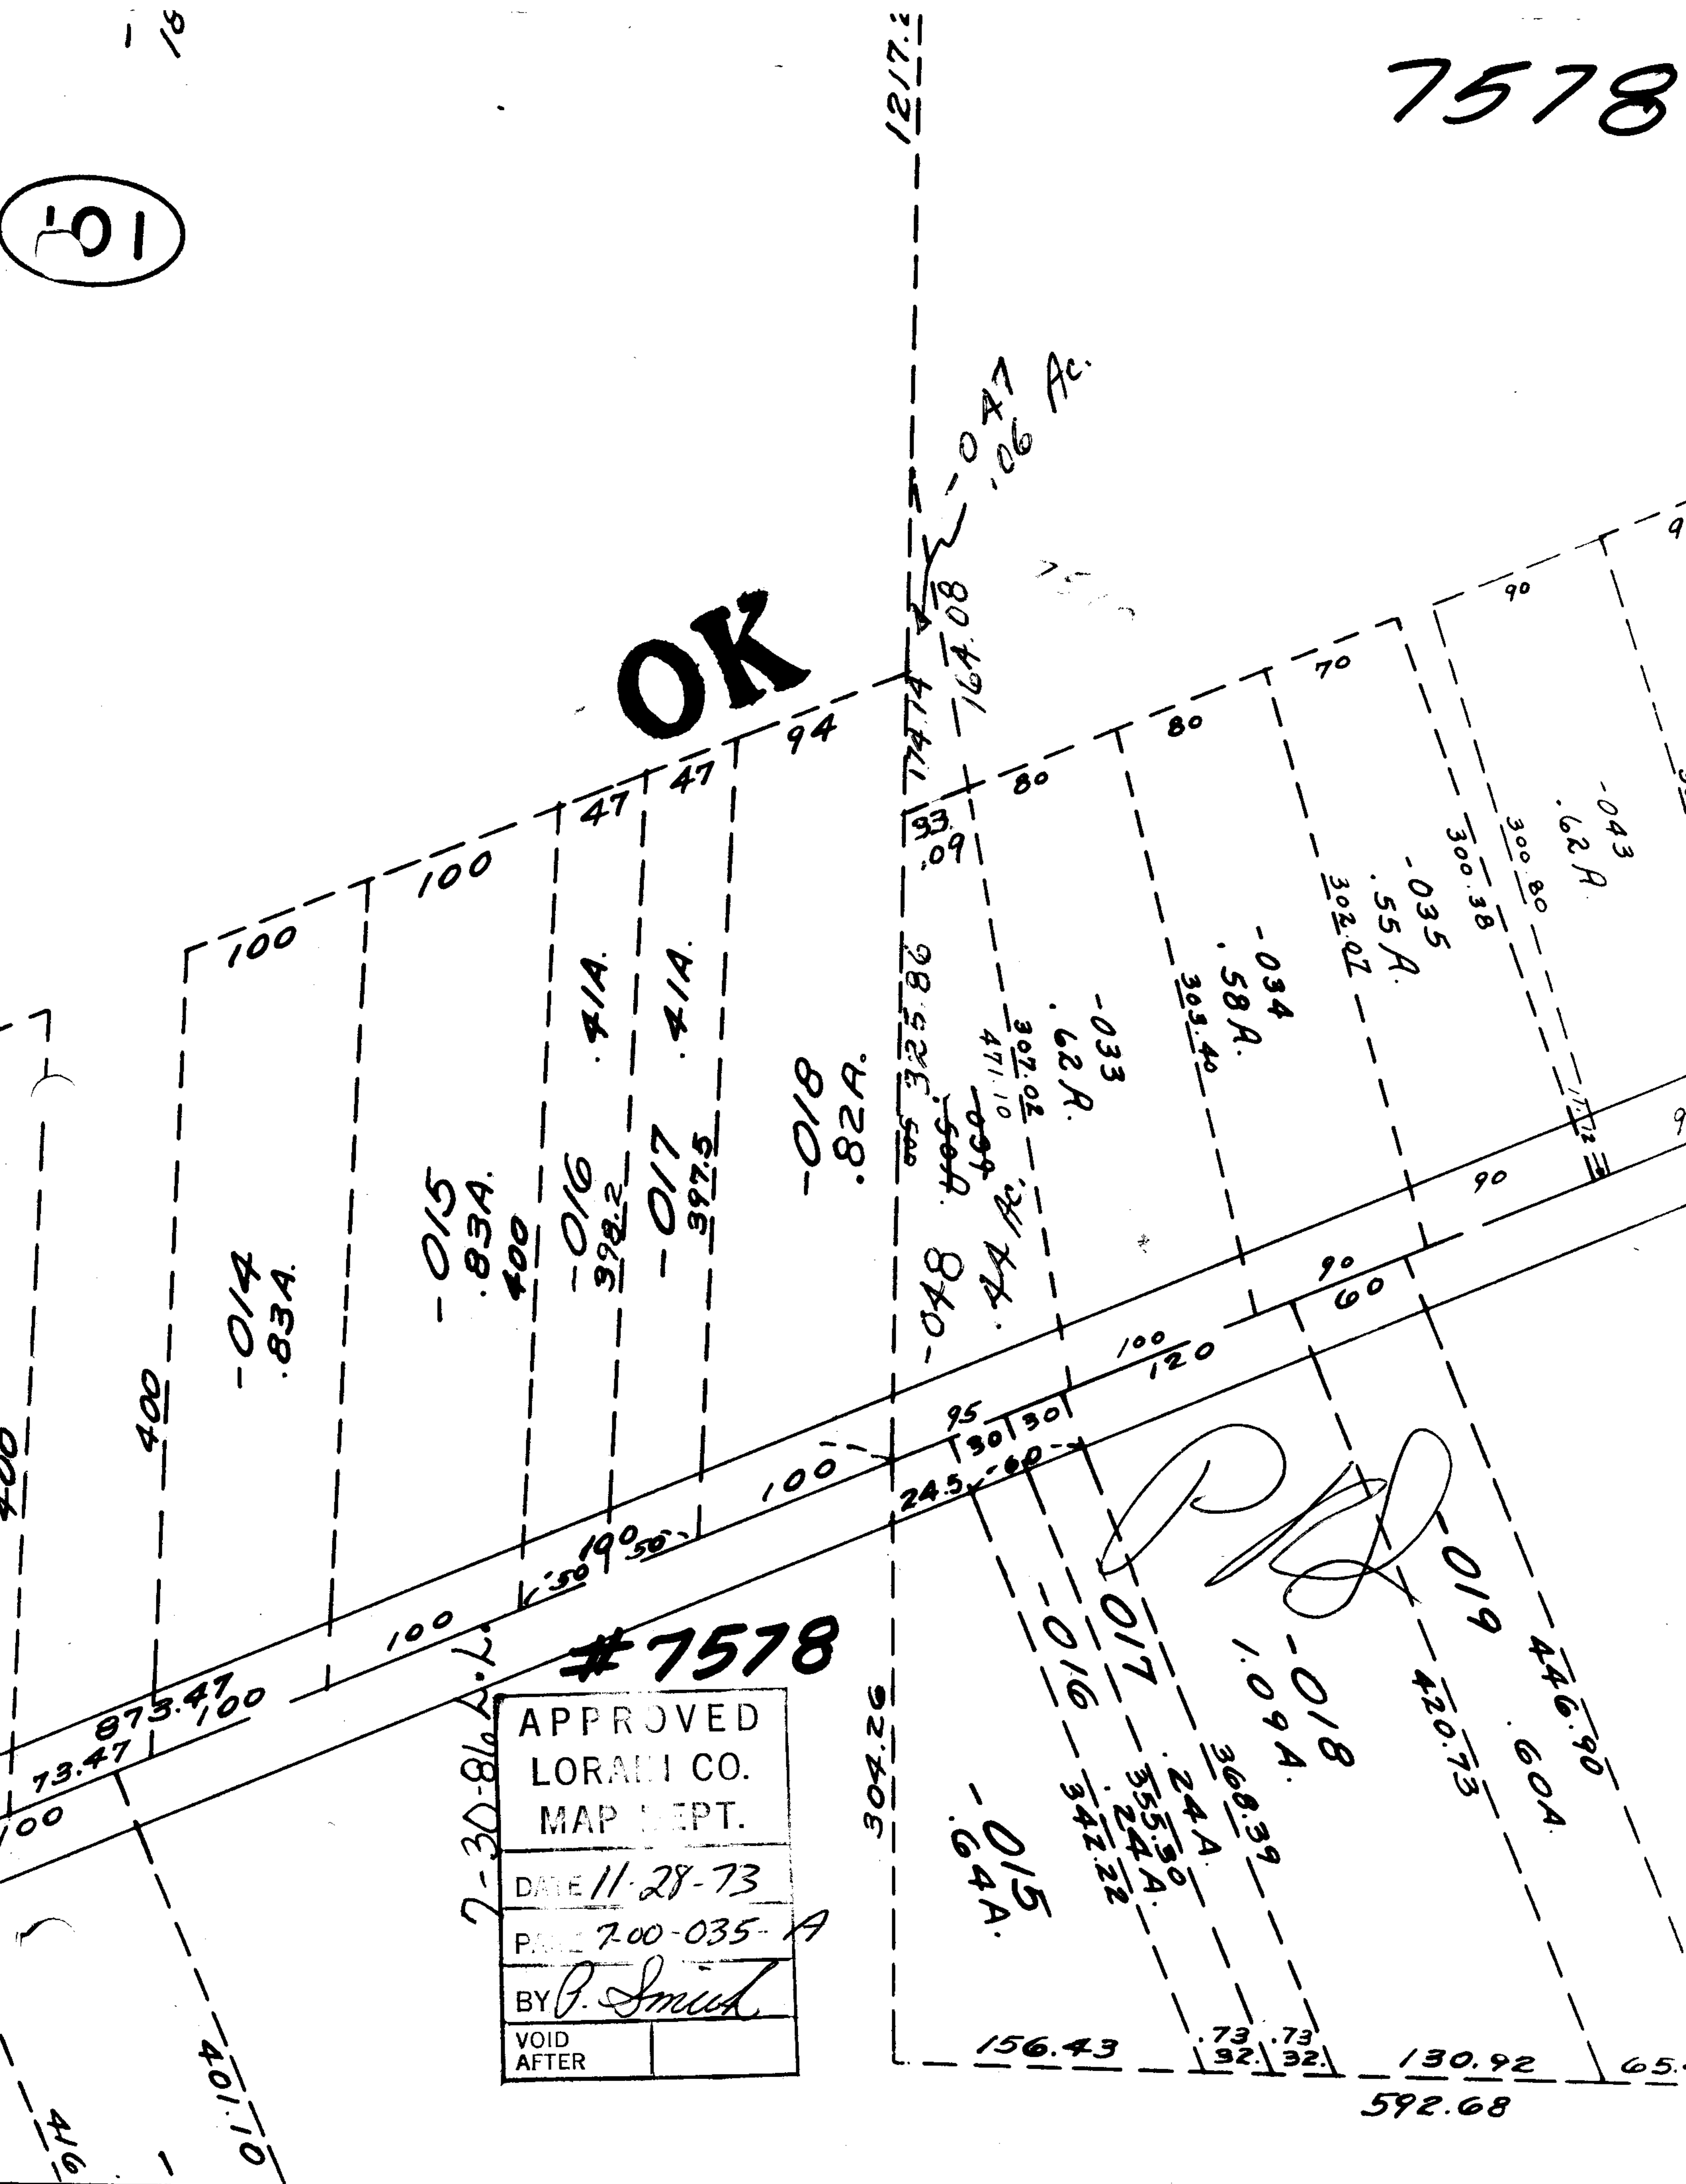

APPROVED
 LORAIN CO.
 MAP DEPT.
 DATE 11-28-73
 PAGE 700-035-A
 BY P. Smith
 VOID AFTER

#7578

7-30-86 L.L.

304.26

156.43

.73 .73
92. 32.

130.92

592.68

60A

446.90

019

420.73

018

109A

017

24A
355.90
324.22

016

342.22

015
64A

043

62A

035

55A

034

58A

033

62A

018
82A

41A

397.5

41A

398.2

015
83A

400

014
83A

400

873.47
100
73.47

401.10

416

1217.3

047
06 Ac.

048

049

