


7586

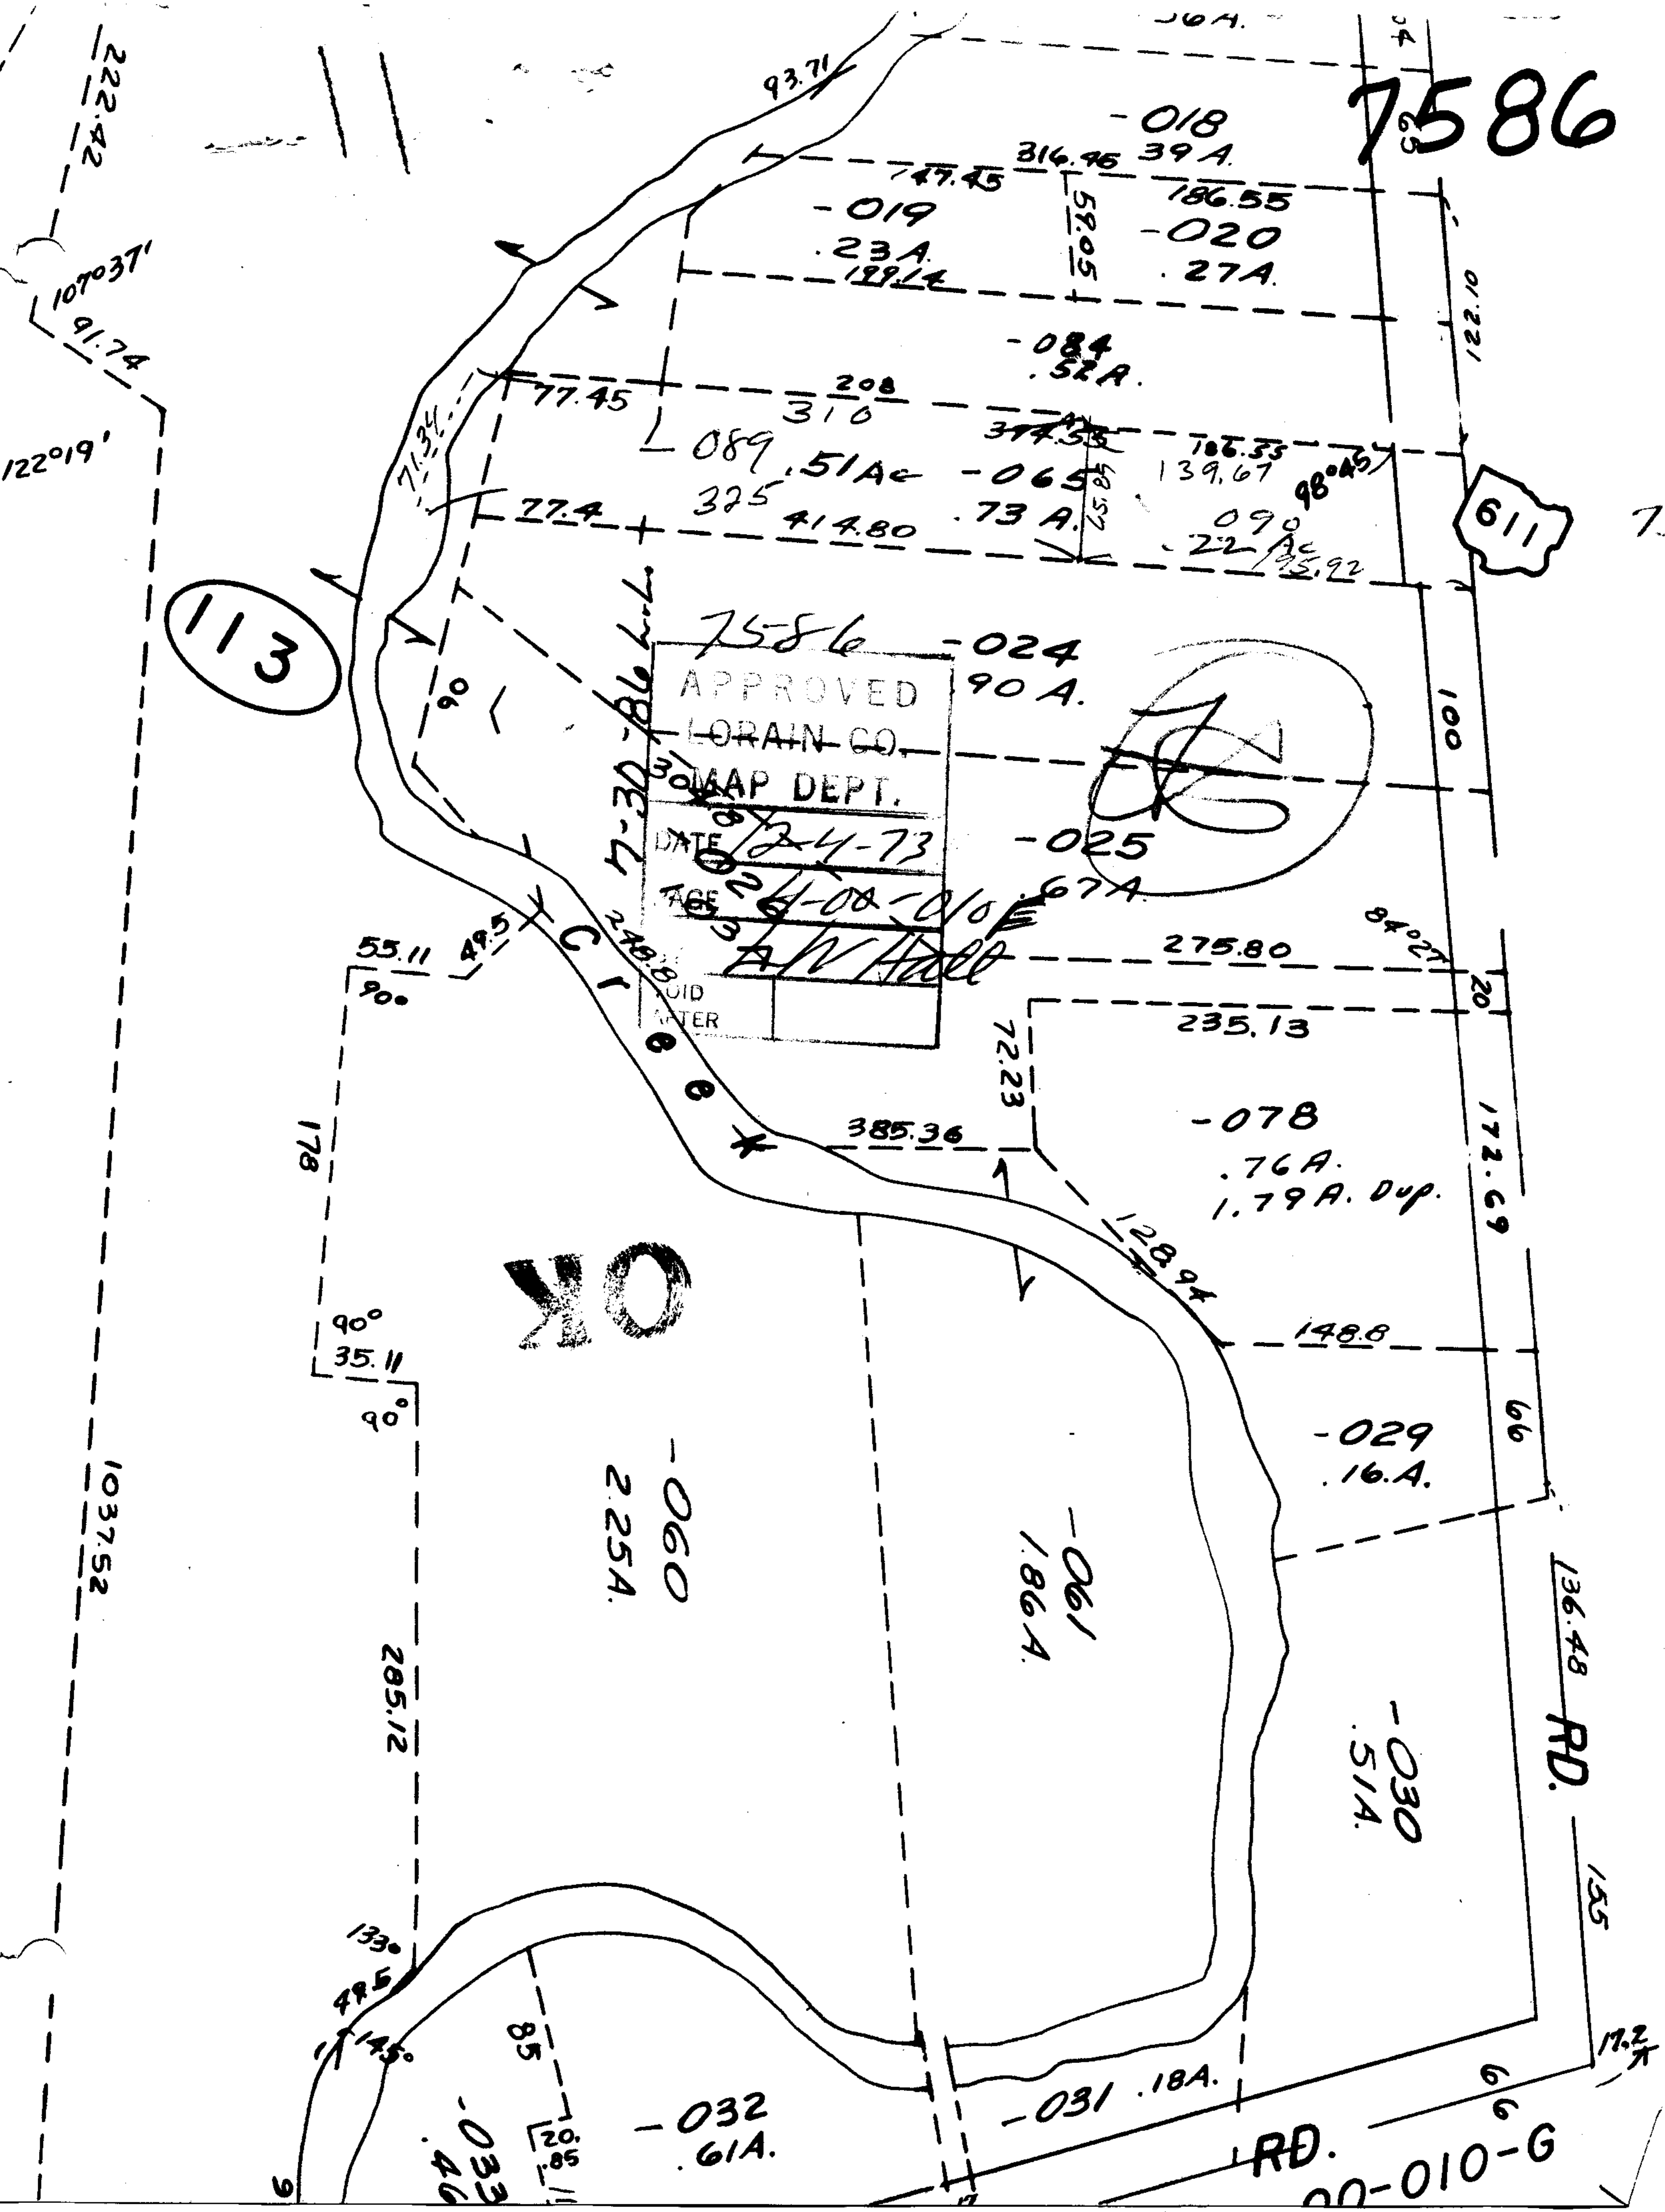

113

611

OK

7586
APPROVED
LORAIN CO.
MAP DEPT.
DATE 2-4-73
AGE 24-00-010
A. V. Hall
LIVID
WATER

Signature in a circle

RD. 00-010-G

RD. 136.48

222.42

107037'
91.74

122°19'

304.

34

93.71

-018
316.95 39 A.

-019
23 A.
189.14

186.55
-020
27 A.

-084
52 A.

77.45
208
310

089.51 A
325
414.80

317.35
186.33
139.67
-065
73 A.
090
22 A.
195.92

01.221

-024
90 A.

-025
67 A.

55.11
90°

7-7-81
7-30-81
2-4-81
2-4-81

275.80

84°27'

100

20

172.09

385.36

-078
76 A.
1.79 A. Dup.

235.13

72.23

128.94

148.8

-029
16 A.

90°
35.11

90°

-060
2.25 A.

-061
1.86 A.

-030
51 A.

RD. 136.48

155

133°
49.5
145°

85

-032
61 A.

-033
4 A.

-031 .18 A.

17.2

66

1037.52

285.12

6