


E 7-00-020-C

7089

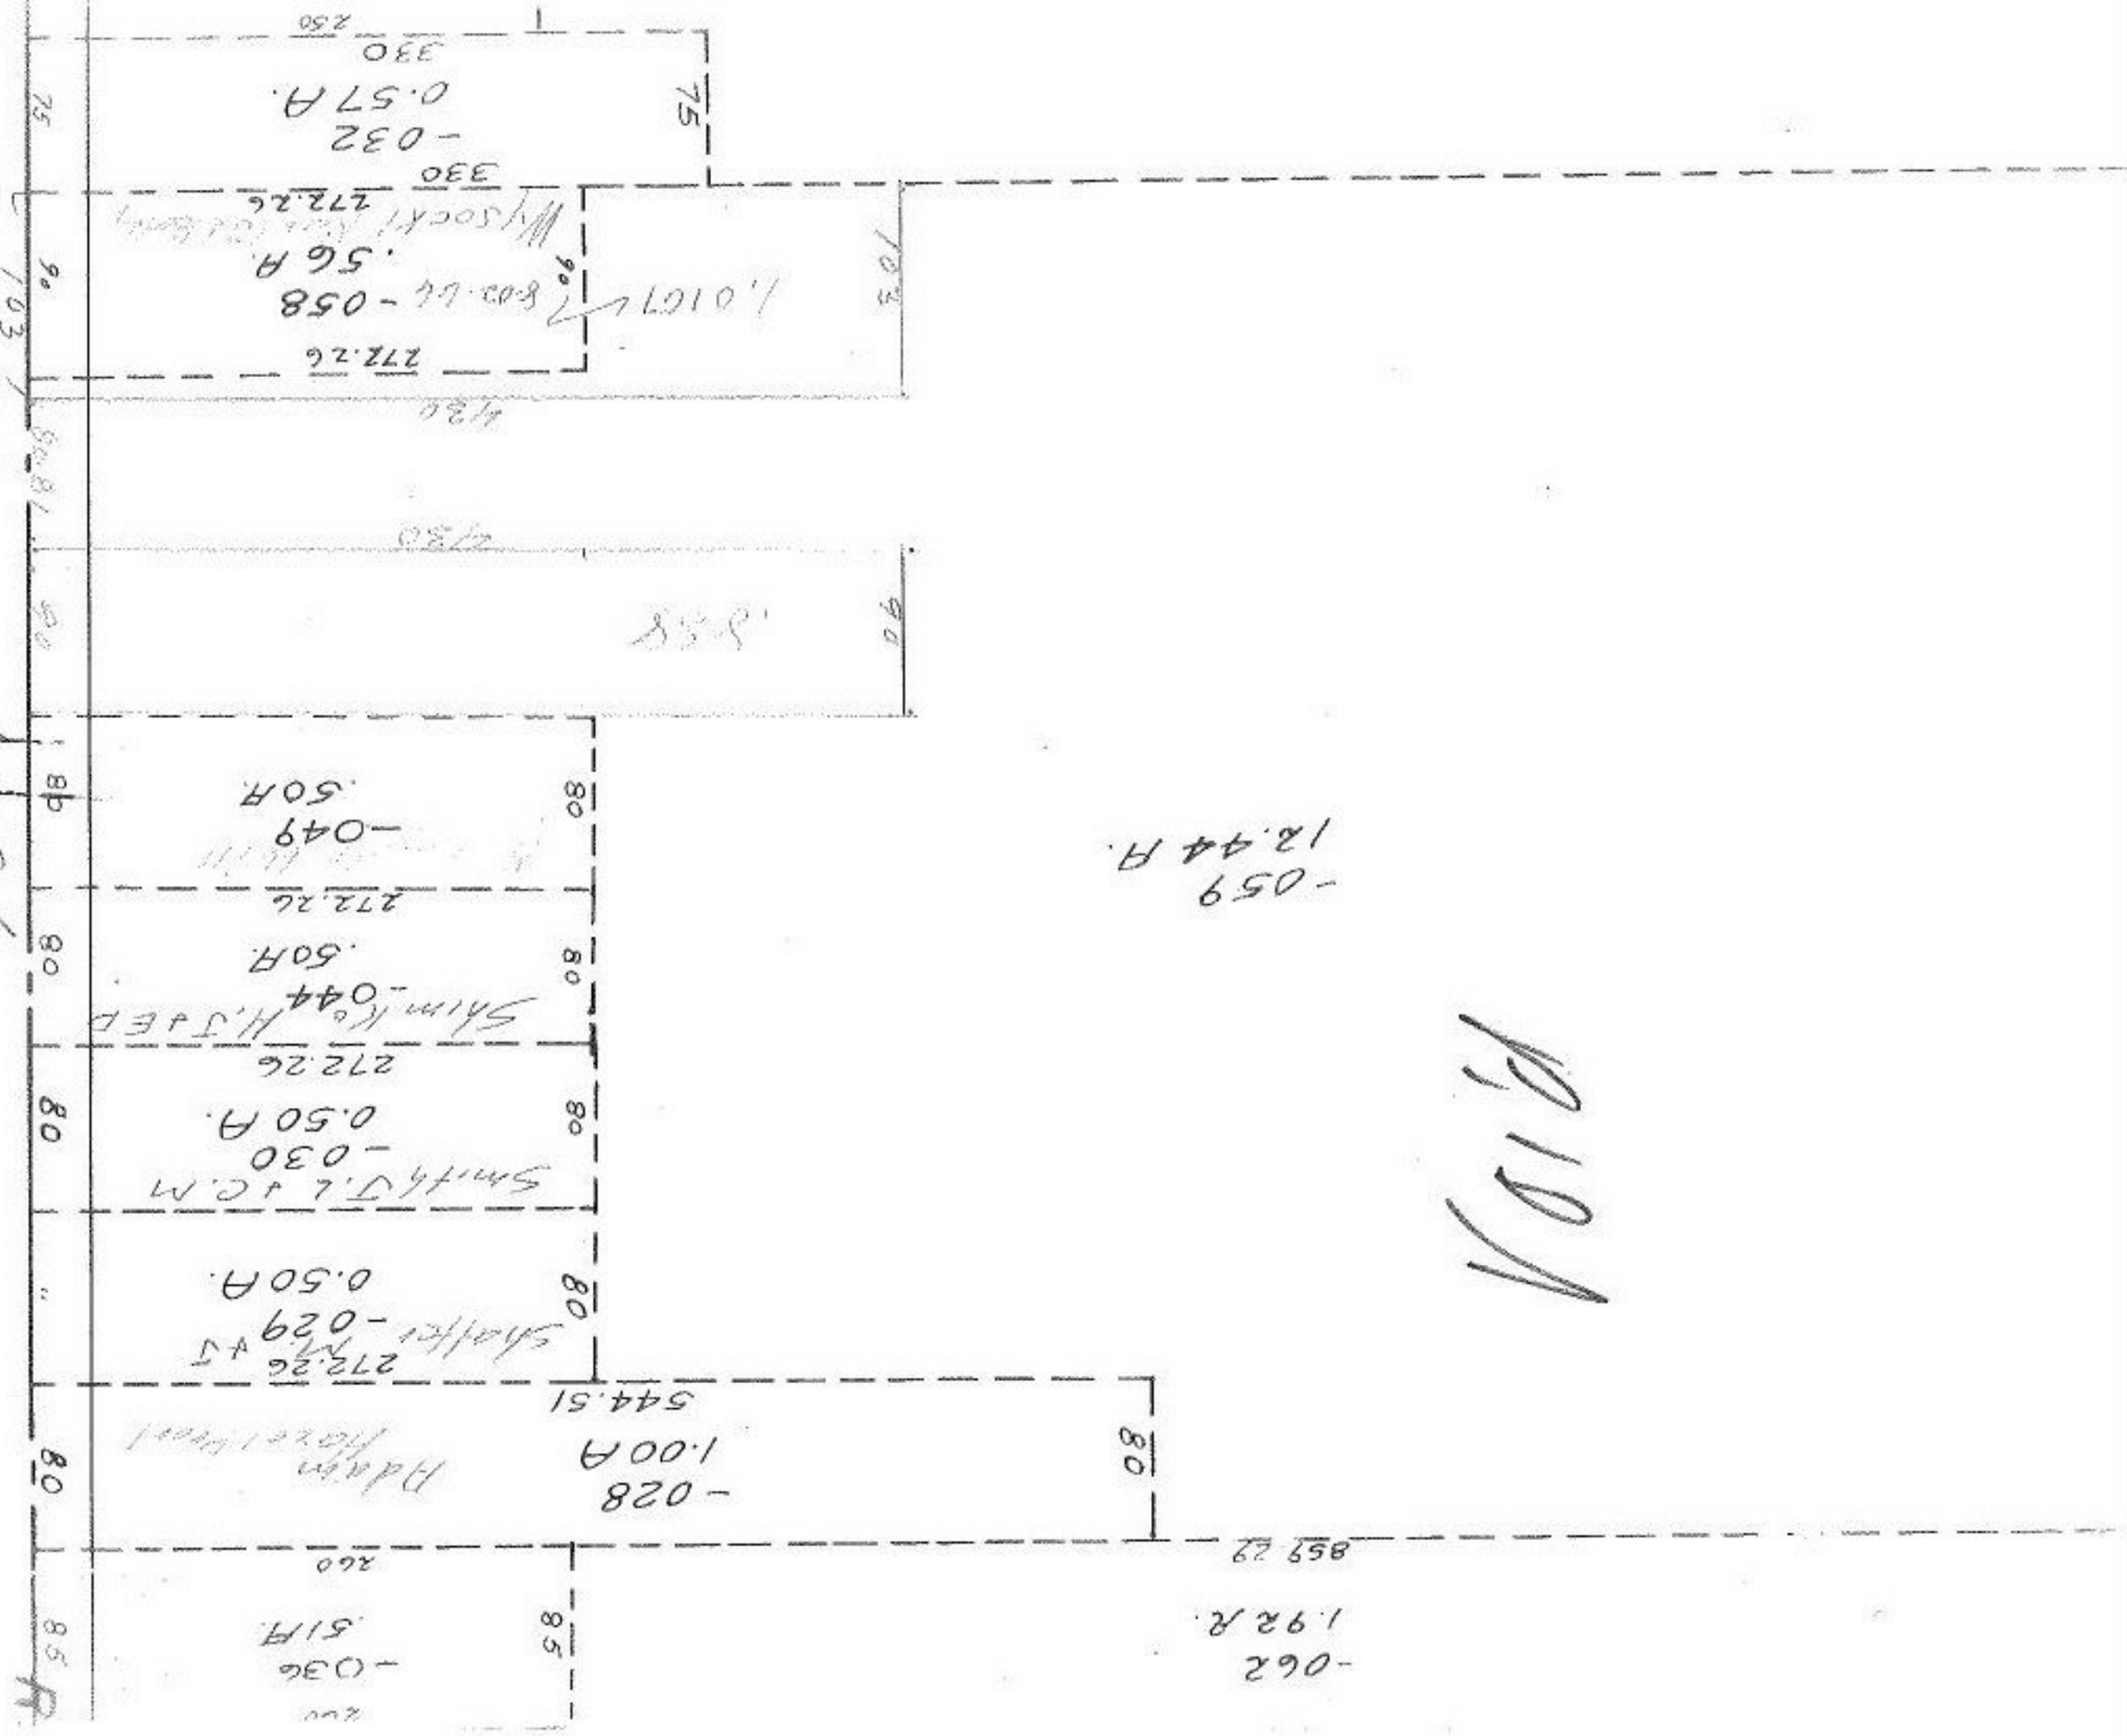

75  
 330  
 0.57 A.  
 -032  
 330  
 272.26

103  
 90  
 1.01 A.  
 802.64 - 058  
 .56 A.  
 272.26

90  
 1.58

80  
 .50 A.  
 -049

272.26

80  
 .50 A.

Shimko  
 H. J. A. P.

272.26

80  
 0.50 A.

Smith  
 J. L. & C. M.

-030

80  
 0.50 A.

Shaffer  
 M. J.

272.26

544.51

1.00 A

-028

Hagan  
 Hazel

260

85  
 .51 A.

-036

-059  
 12.44 A.

VOID

859.29

1.92 A.

-062