


7944

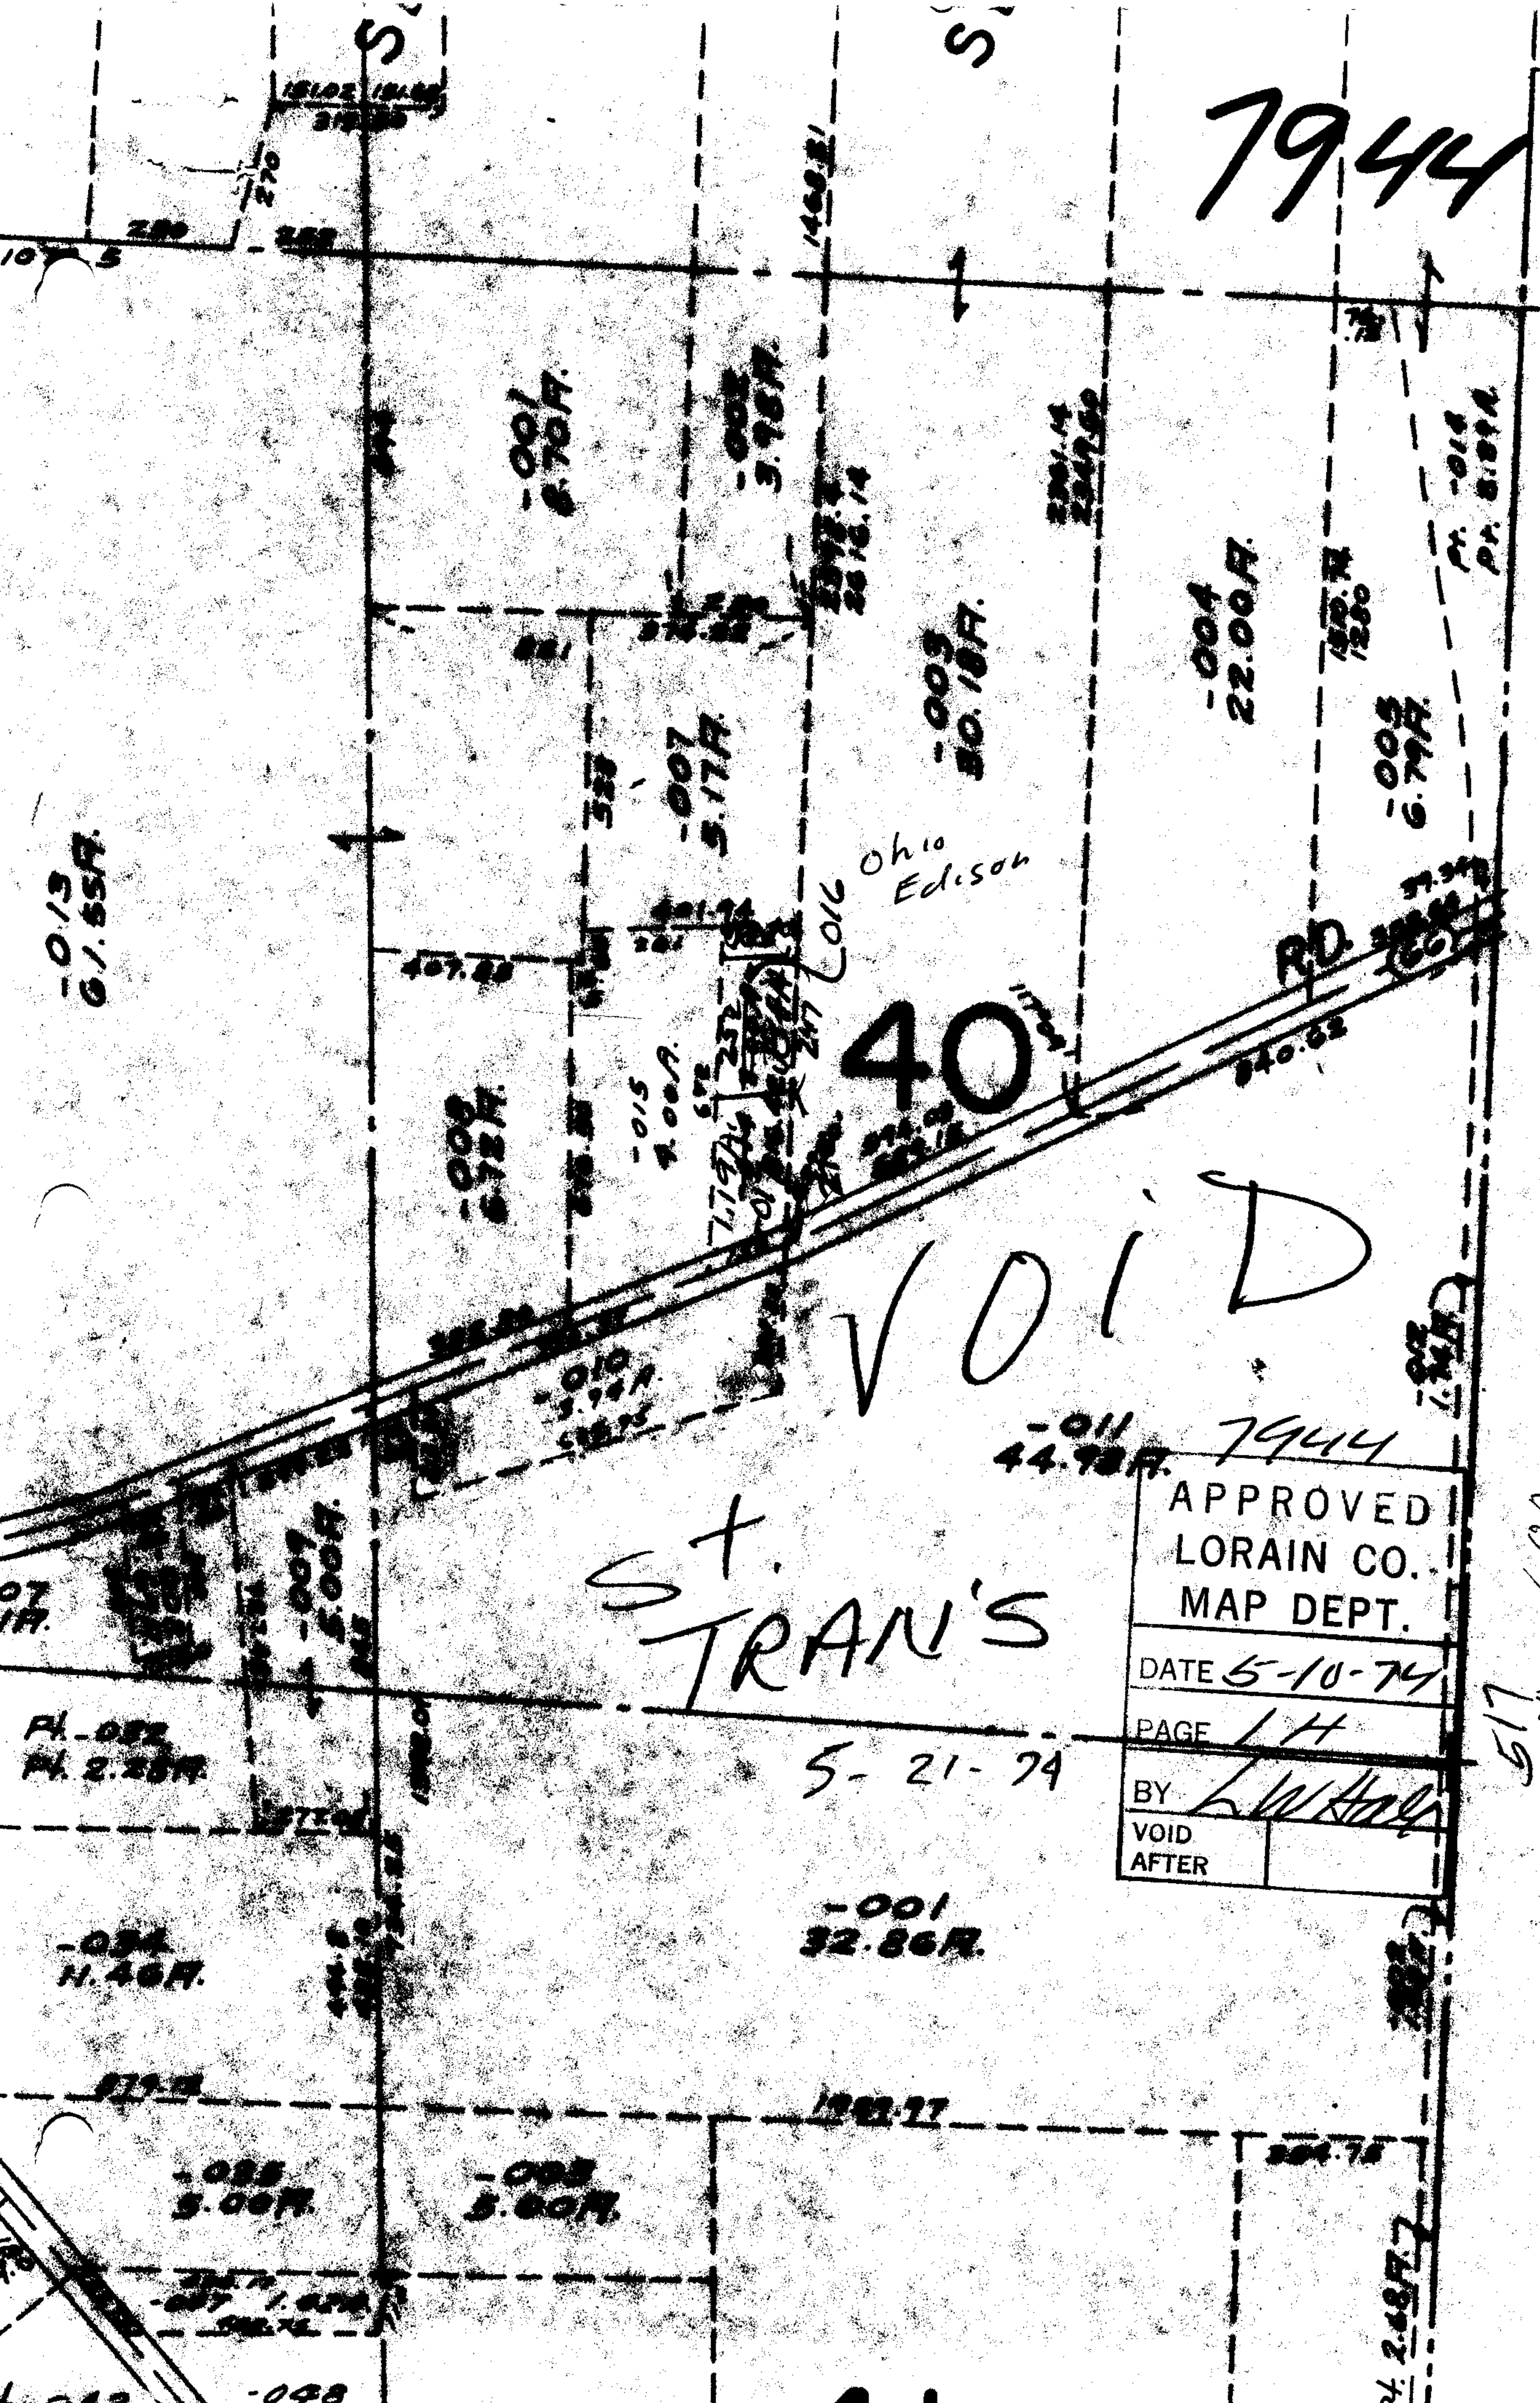

VOID

ST. TRAN'S

5-21-74

-011 44.98A. 7944

APPROVED	
LORAIN CO.	
MAP DEPT.	
DATE 5-10-74	
PAGE 14	
BY	<i>L. W. [unclear]</i>
VOID AFTER	

8
672
270
402

517
270
400
270
330

-013
61.65A.

-001
6.70A.

-002
3.98A.

-003
50.18A.

-004
22.00A.

-005
6.79A.

-006
6.78A.

-007
5.17A.









