

9202

10-24-75

LWH

9202

APPROVED
LORAIN CO.
MAP DEPT.


DATE 10-24-75

PAGE 10A

BY L. White RD.

VOID

262.77	184.72	193.67	218.72
512.64	2.00A	2.00A	2.00A
3.00A	482	462.22	185.98

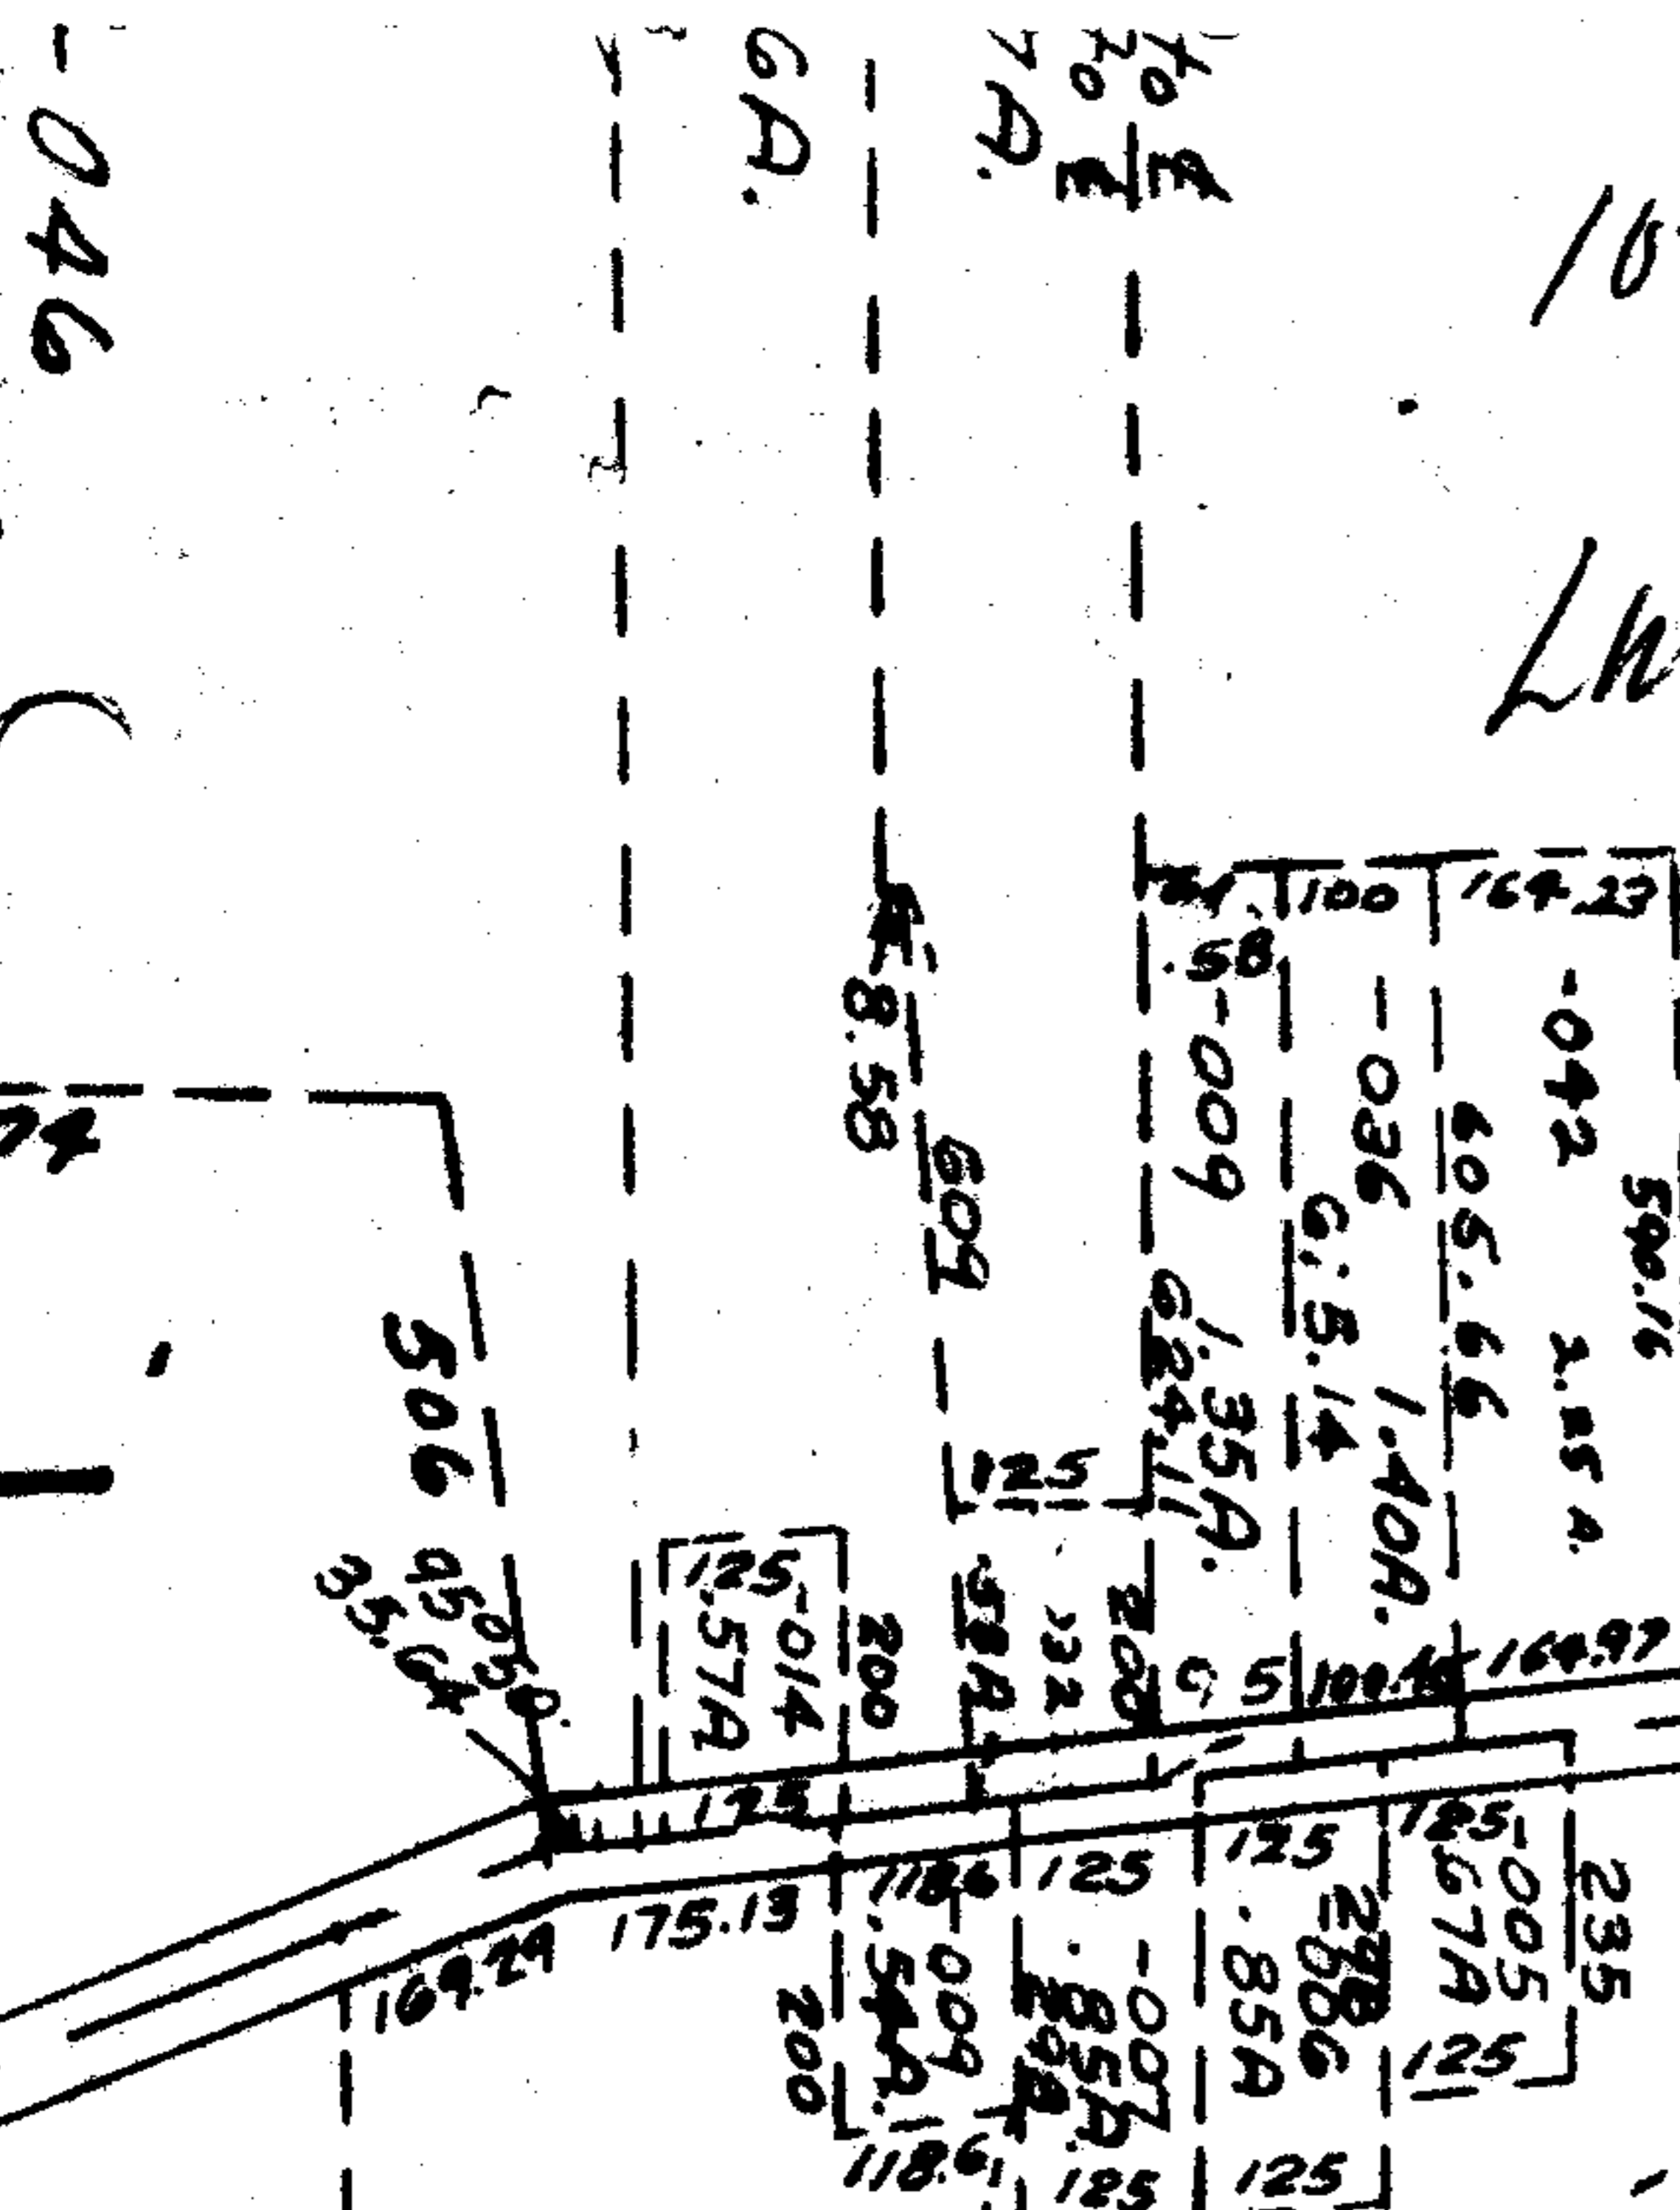

102

Tax Map Correction Only
To correct the location
of R.P. No - 044 on
Tax Map
Authority
DV 943 - 29790
Transfer # 6 10-9-69

RD.

89162

-046

-043
5.00A

7A
70
70
70

GA.

506	509	510	511	
-----	-----	------




