

07-00-020-138


7-00-020-D

7-00-020-D
07-00-020-138

122 000



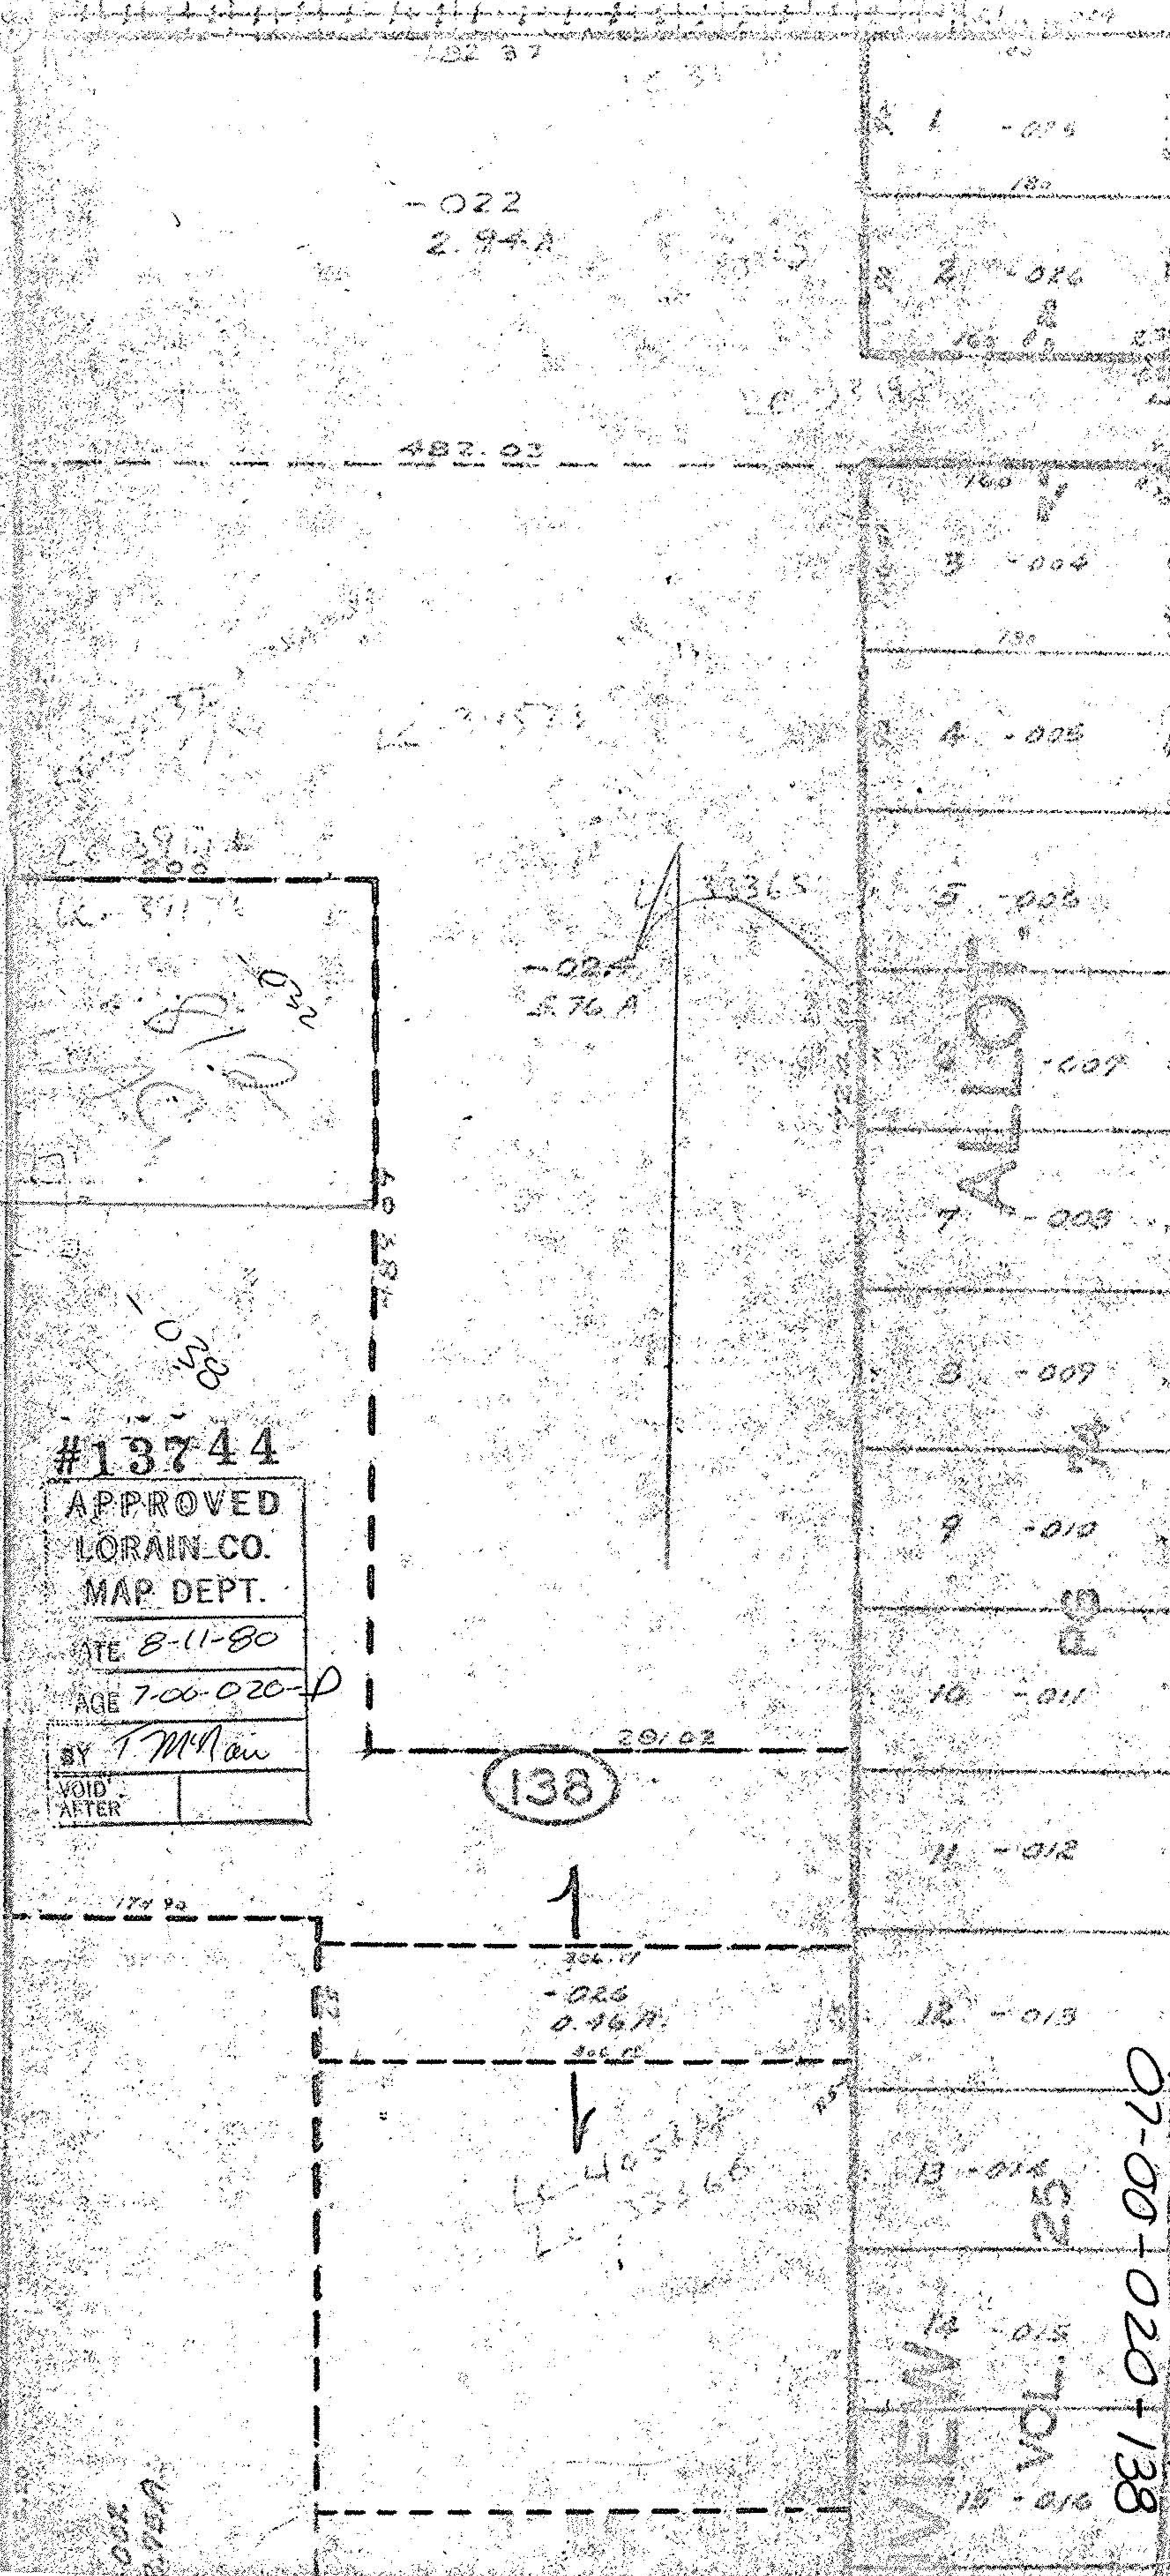

#13744
APPROVED
LORAIN CO.
MAP DEPT.
DATE 8-11-80
PAGE 7-00-020-D
BY T.M.A. au
VOID AFTER